


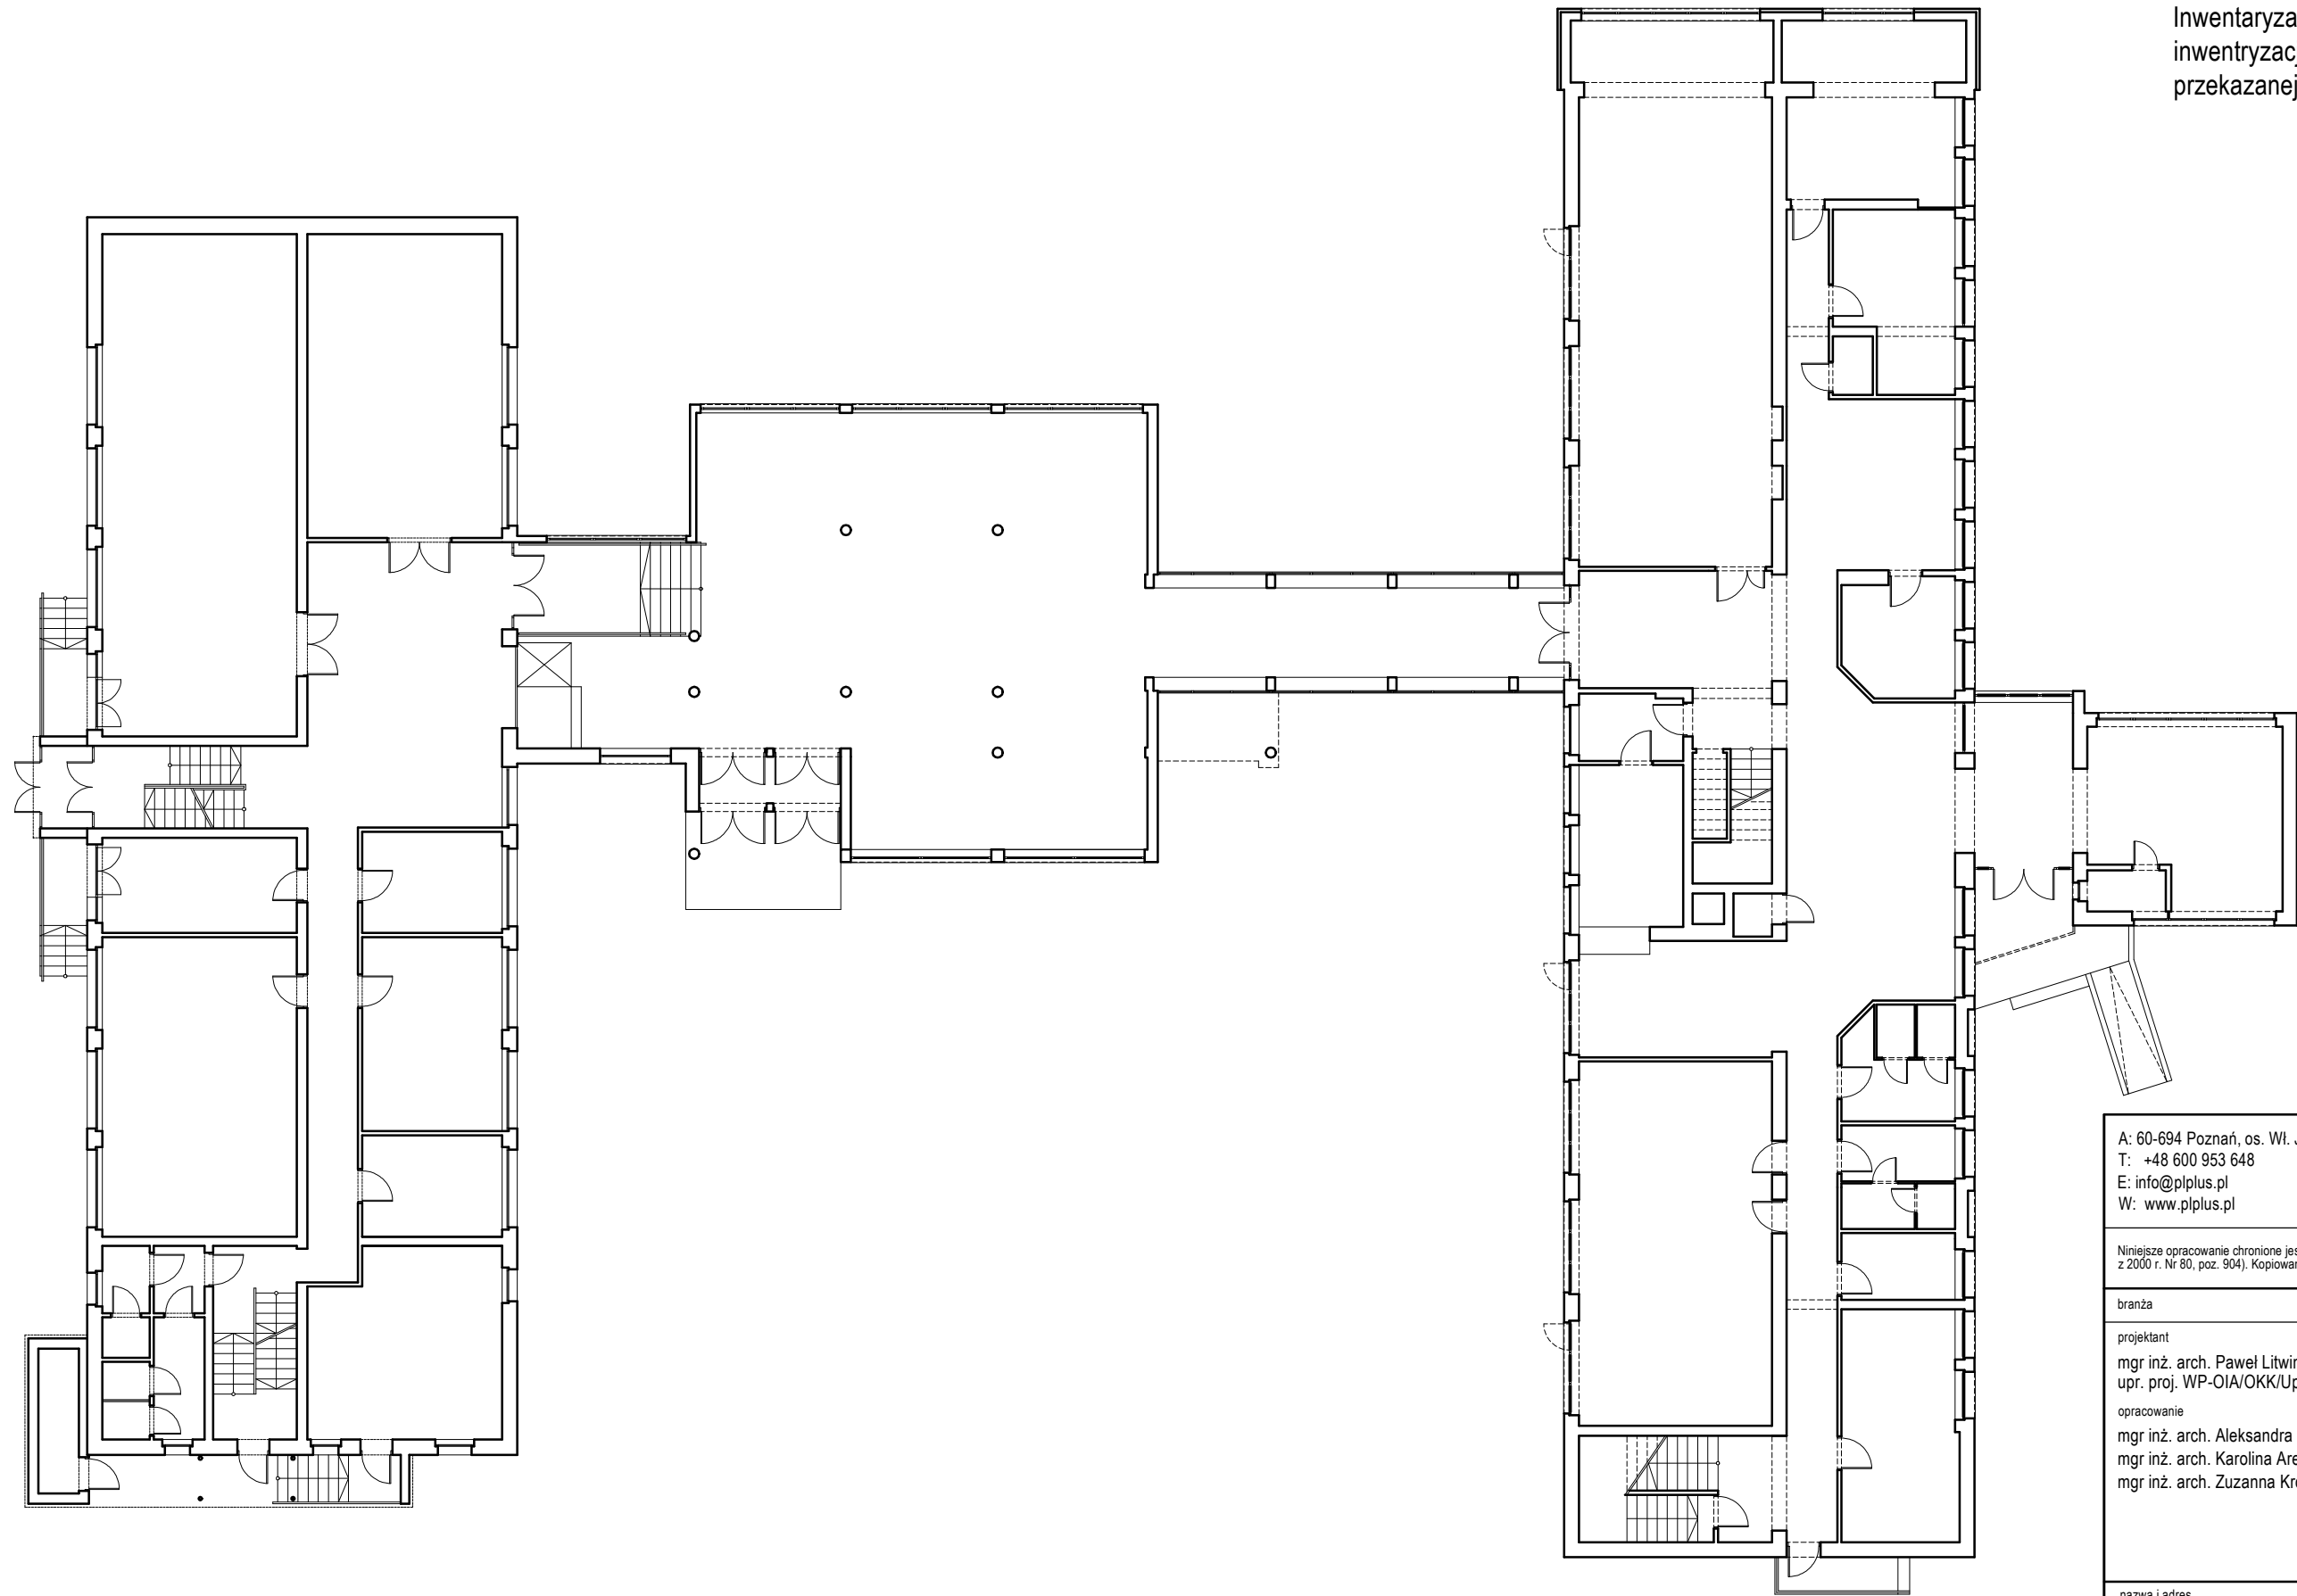

UWAGA:
Inwentaryzacja wykonana na podstawie
inwentryzacji powykonawczej
przekazanej przez Zamawiającego

A: 60-694 Poznań, os. Wł. Jagiełły 26/31 T: +48 600 953 648 E: info@plplus.pl W: www.plplus.pl			
Niniejsze opracowanie chronione jest prawem autorskim (Ustawa z dnia 4 lutego 1994 Dz. U. z 2000 r. Nr 80, poz. 904). Kopiowanie oraz udostępnianie bez zgody autorów jest zabronione.			
branża			ARCHITEKTURA
projektant			podpis
mgr inż. arch. Paweł Litwinowicz upr. proj. WP-OIA/OKK/UpB/33/2007			
opracowanie			
mgr inż. arch. Aleksandra Litwinowicz mgr inż. arch. Karolina Arentowicz mgr inż. arch. Zuzanna Król			
nazwa i adres inwestycji			CENTRUM POMOCY PSYCHOLOGICZNEJ ul. Leopolda Staffa 1, 85-867 Bydgoszcz dz. ewid. nr 24 ; 25, obręb 471, Bydgoszcz
treść rysunku			STAN ISTNIEJĄCY RZUT PARTERU
stadium			INWENTARYZACJA
data	skala		nr rys.
10-2017	1:200	IN202	