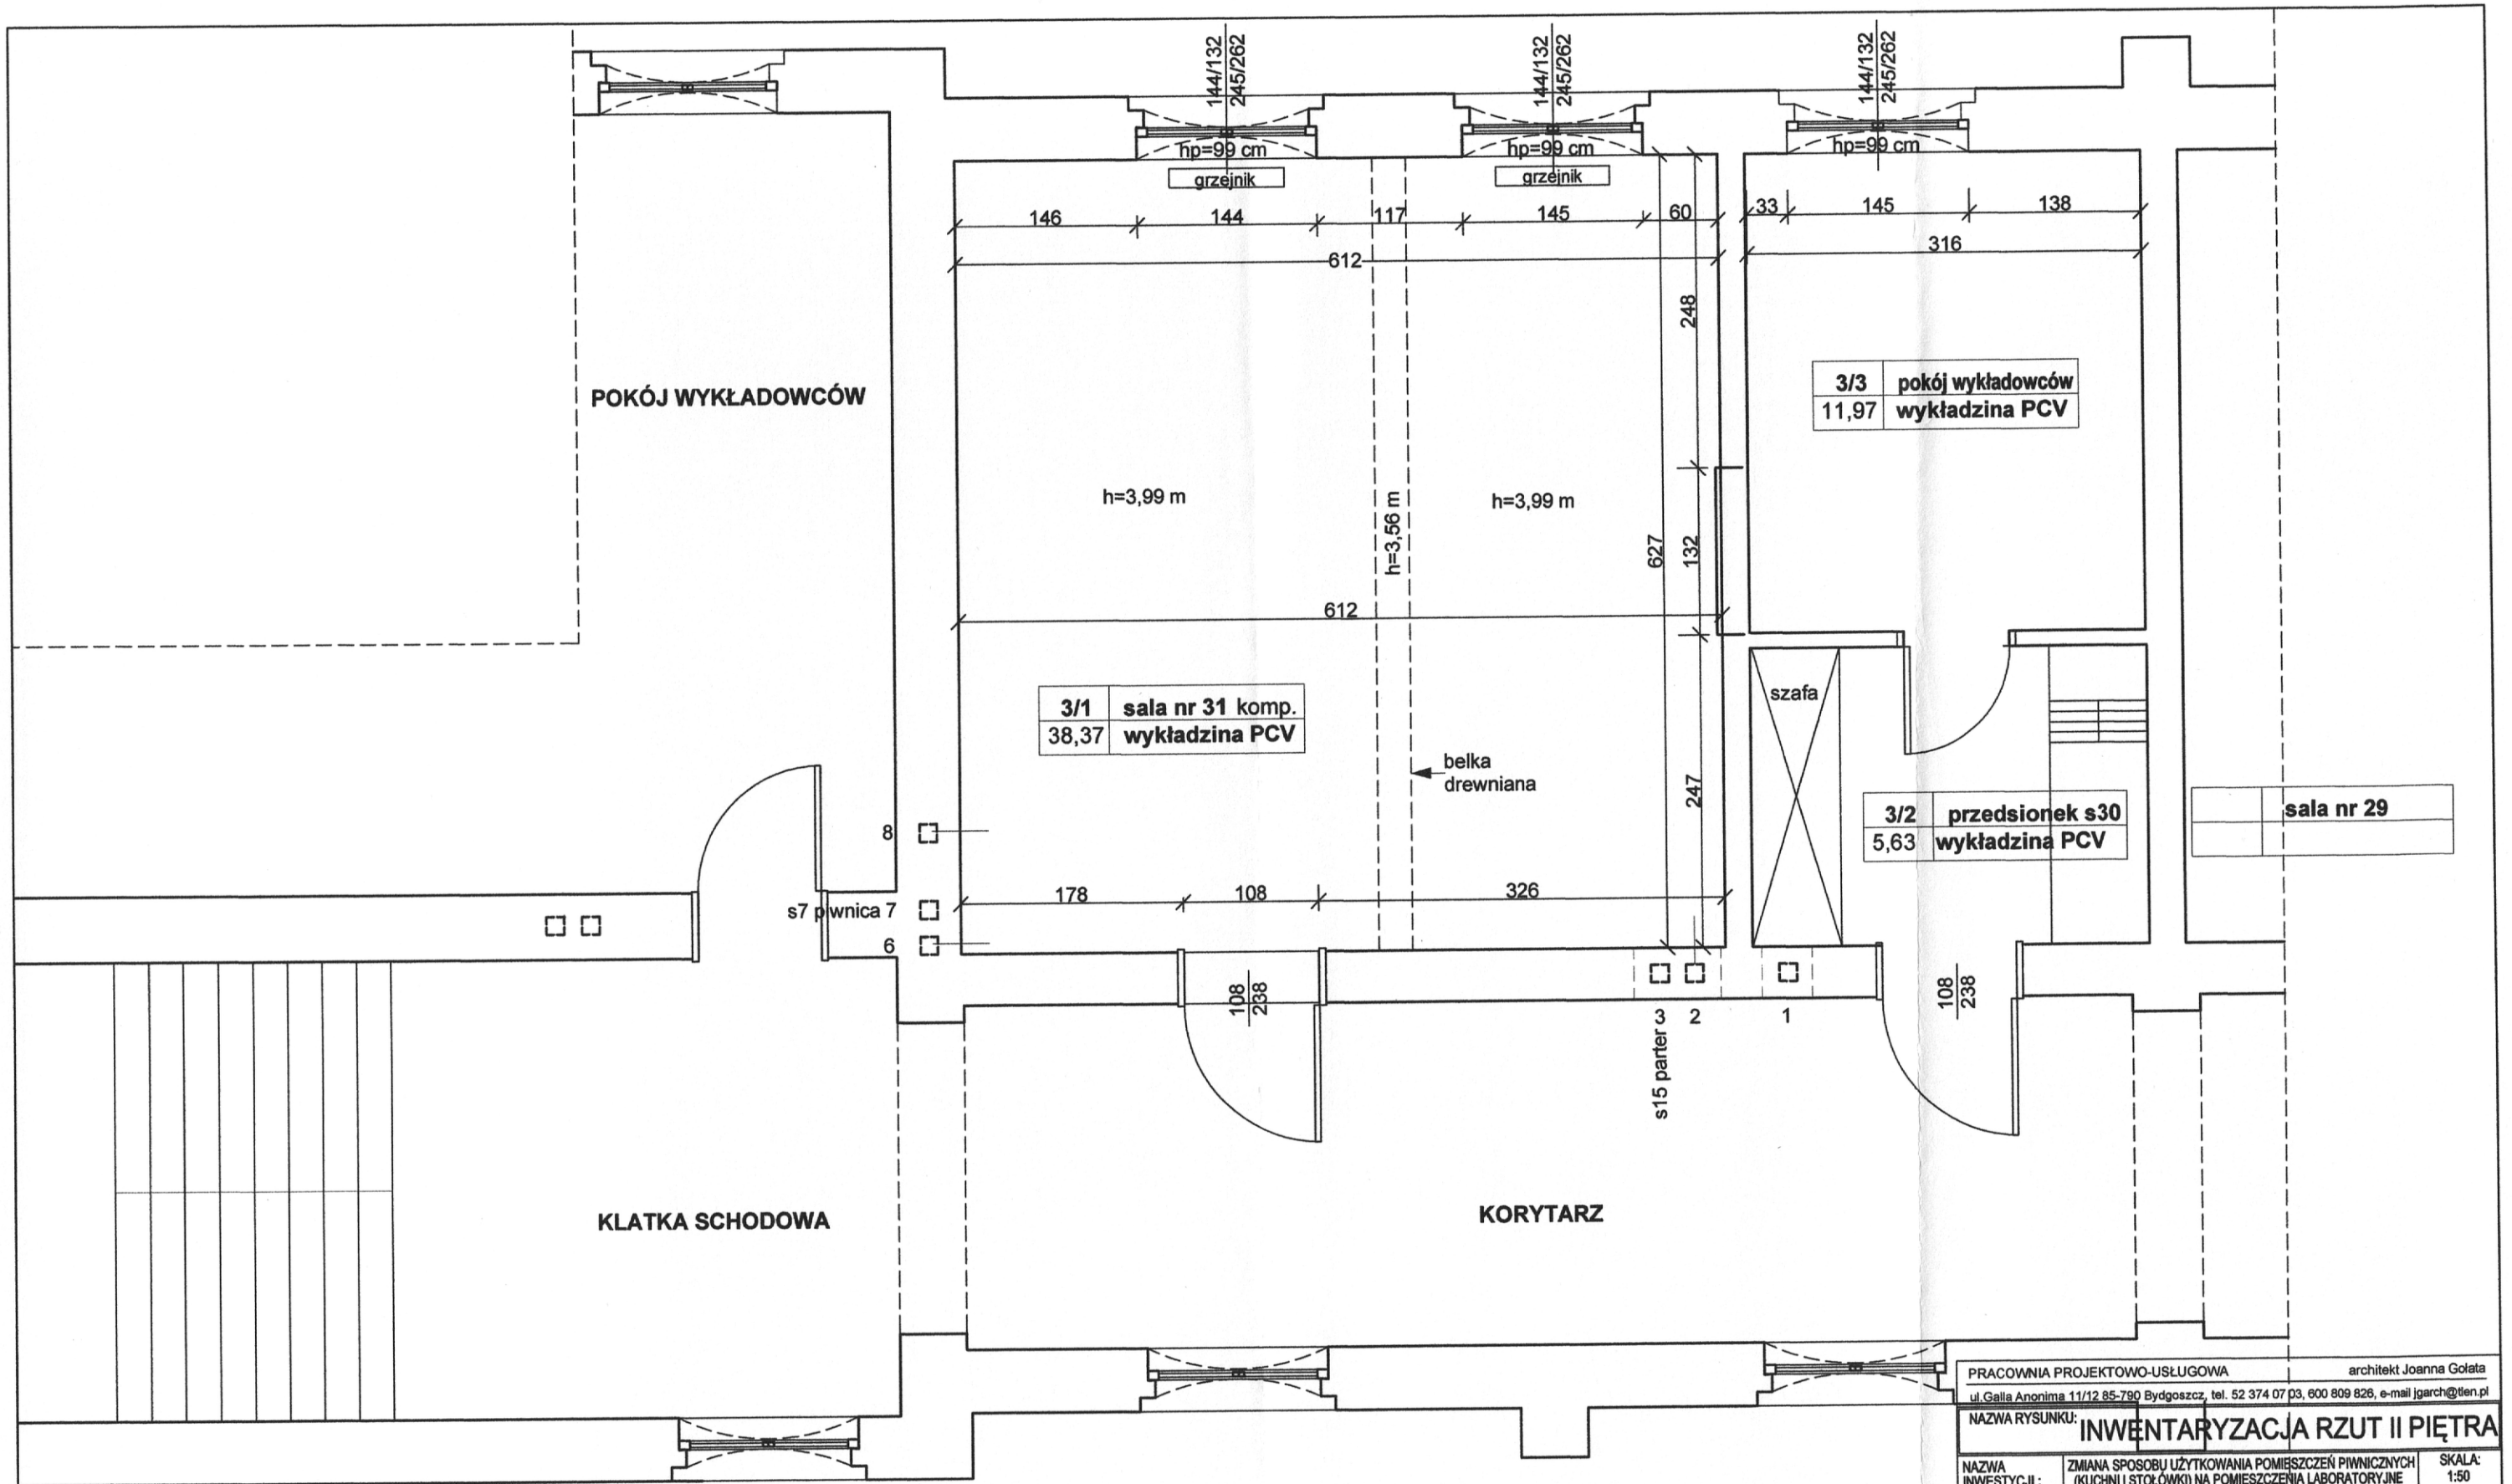

PRACOWNIA PROJEKTOWO-USŁUGOWA ul.Galla Anonima 11/12 85-790 Bydgoszcz, tel. 52 374 07 03, 600 809 826, e-mail jgarch@tlen.pl		architekt Joanna Gołata	
NAZWA RYSUNKU:	INWENTARYZACJA RZUT II PIĘTRA		
NAZWA INWESTYCJI :	ZMIANA SPOSOBU UŻYTKOWANIA POMIESZCZEŃ PIWNICZNYCH (KUCHNI I STOŁÓWKI) NA POMIESZCZENIA LABORATORYJNE Z PRZESTRZENIĄ DYDAKTYCZNĄ ORAZ WYPOSAŻENIE PRACOWNI KOMPUTEROWEJ (SALI NR 31 NA II PIĘTRZE) W INSTALACJĘ WENTYLACJI MECHANICZNEJ W BUDYNKU DYDAKTYCZNYM PRZY PL. KOŚCIELECKICH 8 W BYDGOSZCZY		SKALA: 1:50
ADRES:	DZIAŁKI NR 88/1 OBR.108 PL.KOŚCIELECKICH 8 BYDGOSZCZ		NR RYS.: In-4
INWESTOR:	UNIWERSYTET KAZIMIERZA WIELKIEGO W BYDGOSZCZY		
BRANŻA:	ARCHITEKTURA	DATA:	02.2018
STADIUM:	PROJEKT ~~BUDOWLANY~~ WYKONAWCZY	PODPIS	
PROJEKTANT:	mgr inż. arch. JOANNA GOŁATA NR UPRAWNIEŃ BUD. W SPECJALNOŚCI ARCHITEKTONICZNEJ BEZ OGRANICZEŃ NR GPKG-I-7342-23/96		
SPRAWDZAJĄCY:	mgr inż. arch. KRZYSZTOF ŁUKANOWSKI NR UPRAWNIEŃ BUD. W SPECJALNOŚCI ARCHITEKTONICZNEJ BEZ OGRANICZEŃ NR RGPI-V-7342-70/97		

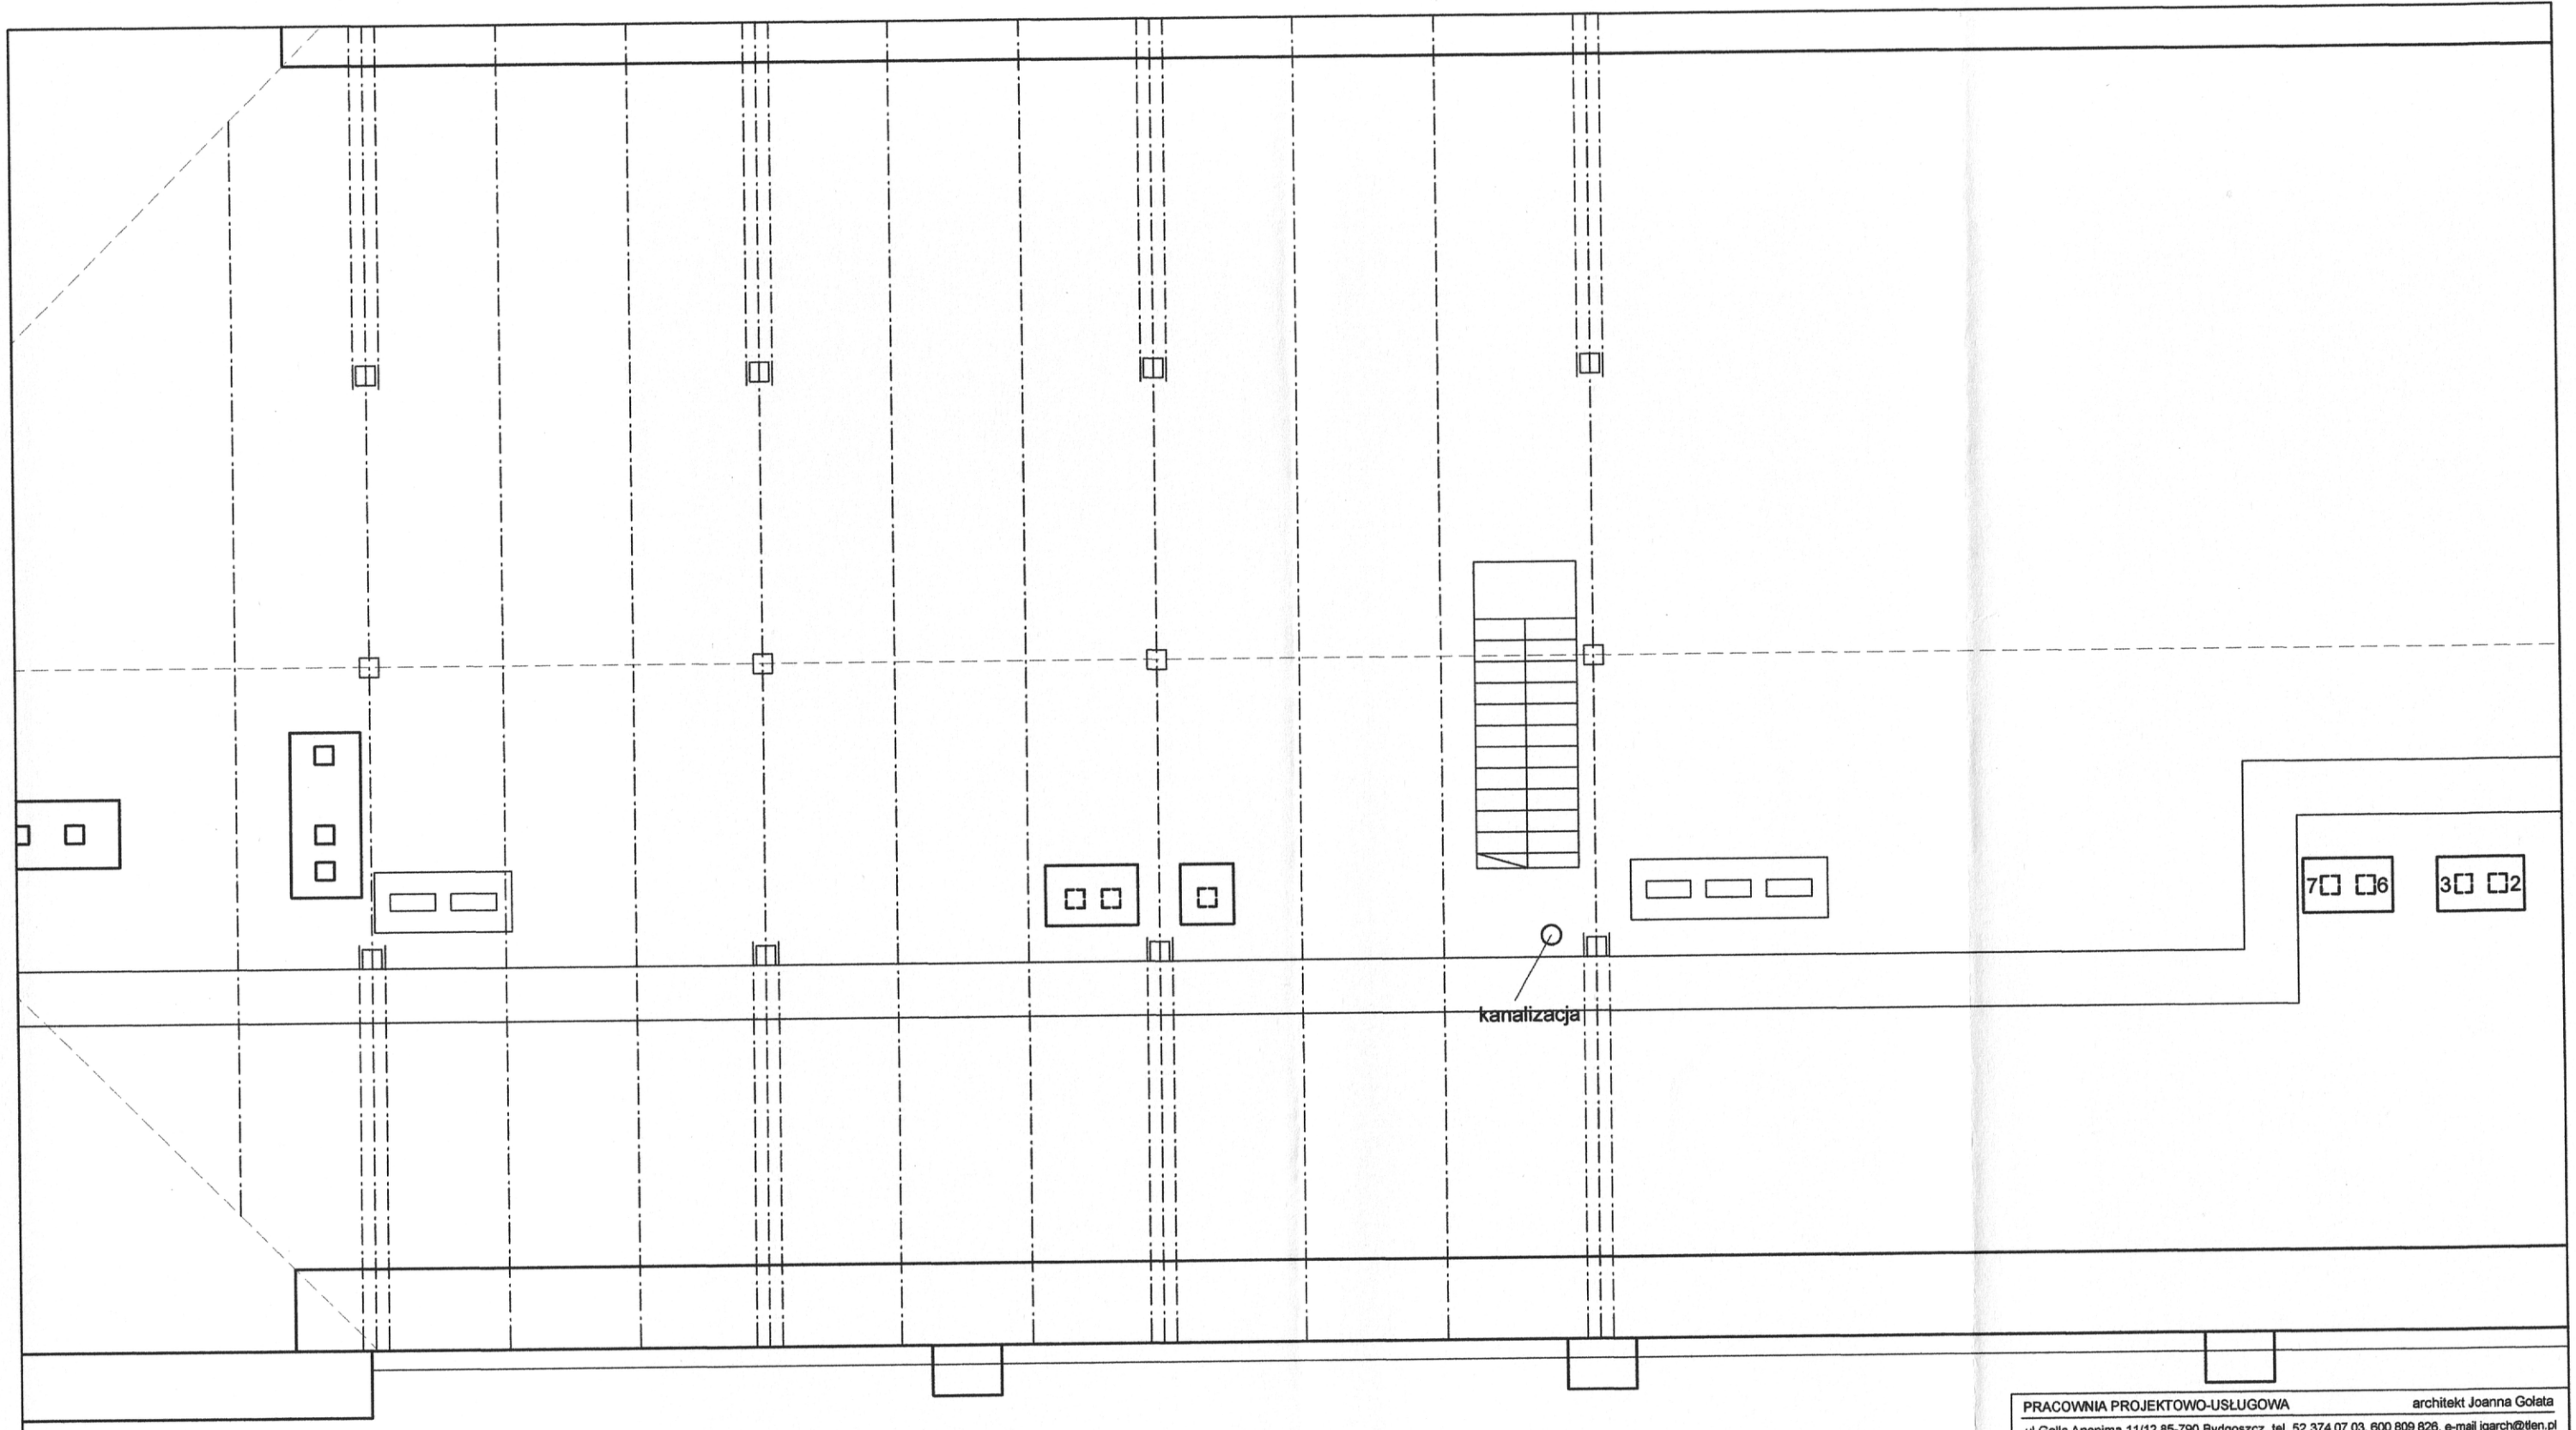

PRACOWNIA PROJEKTOWO-USŁUGOWA architekt Joanna Gołata
ul.Galla Anonima 11/12 85-790 Bydgoszcz, tel. 52 374 07 03, 600 809 826, e-mail jgarch@tlen.pl

NAZWA RYSUNKU:

INWENTARYZACJA RZUT PODDASZA

NAZWA INWESTYCJI :	ZMIANA SPOSOBU UŻYTKOWANIA POMIESZCZEŃ PIWNICZNYCH (KUCHNI I STOŁÓWKI) NA POMIESZCZENIA LABORATORYJNE Z PRZESTRZENIĄ DYDAKTYCZNĄ ORAZ WYPOSAŻENIE PRACOWNI KOMPUTEROWEJ (SALI NR 31 NA II PIĘTRZE) W INSTALACJĘ WENTYLACJI MECHANICZNEJ W BUDYNKU DYDAKTYCZNYM PRZY PL. KOŚCIELECKICH 8 W BYDGOSZCZY		SKALA: 1:50
ADRES:	DZIAŁKI NR 88/1 OBR.108 PL.KOŚCIELECKICH 8 BYDGOSZCZ		NR RYS.: In-5
INWESTOR:	UNIWERSYTET KAZIMIERZA WIELKIEGO W BYDGOSZCZY		
BRANŻA:	ARCHITEKTURA	DATA:	02.2018
STADIUM:	PROJEKT ~~BUDOWLANY~~ WYKONAWCZY	PODPIS	
PROJEKTANT:	mgr inż. arch. JOANNA GOŁATA NR UPRAWNIEŃ BUD. W SPECJALNOŚCI ARCHITEKTONICZNEJ BEZ OGRANICZEŃ NR GPKG-I-7342-23/96		
SPRAWDZAJĄCY:	mgr inż. arch. KRZYSZTOF ŁUKANOWSKI NR UPRAWNIEŃ BUD. W SPECJALNOŚCI ARCHITEKTONICZNEJ BEZ OGRANICZEŃ NR RGPI-V-7342-70/97		

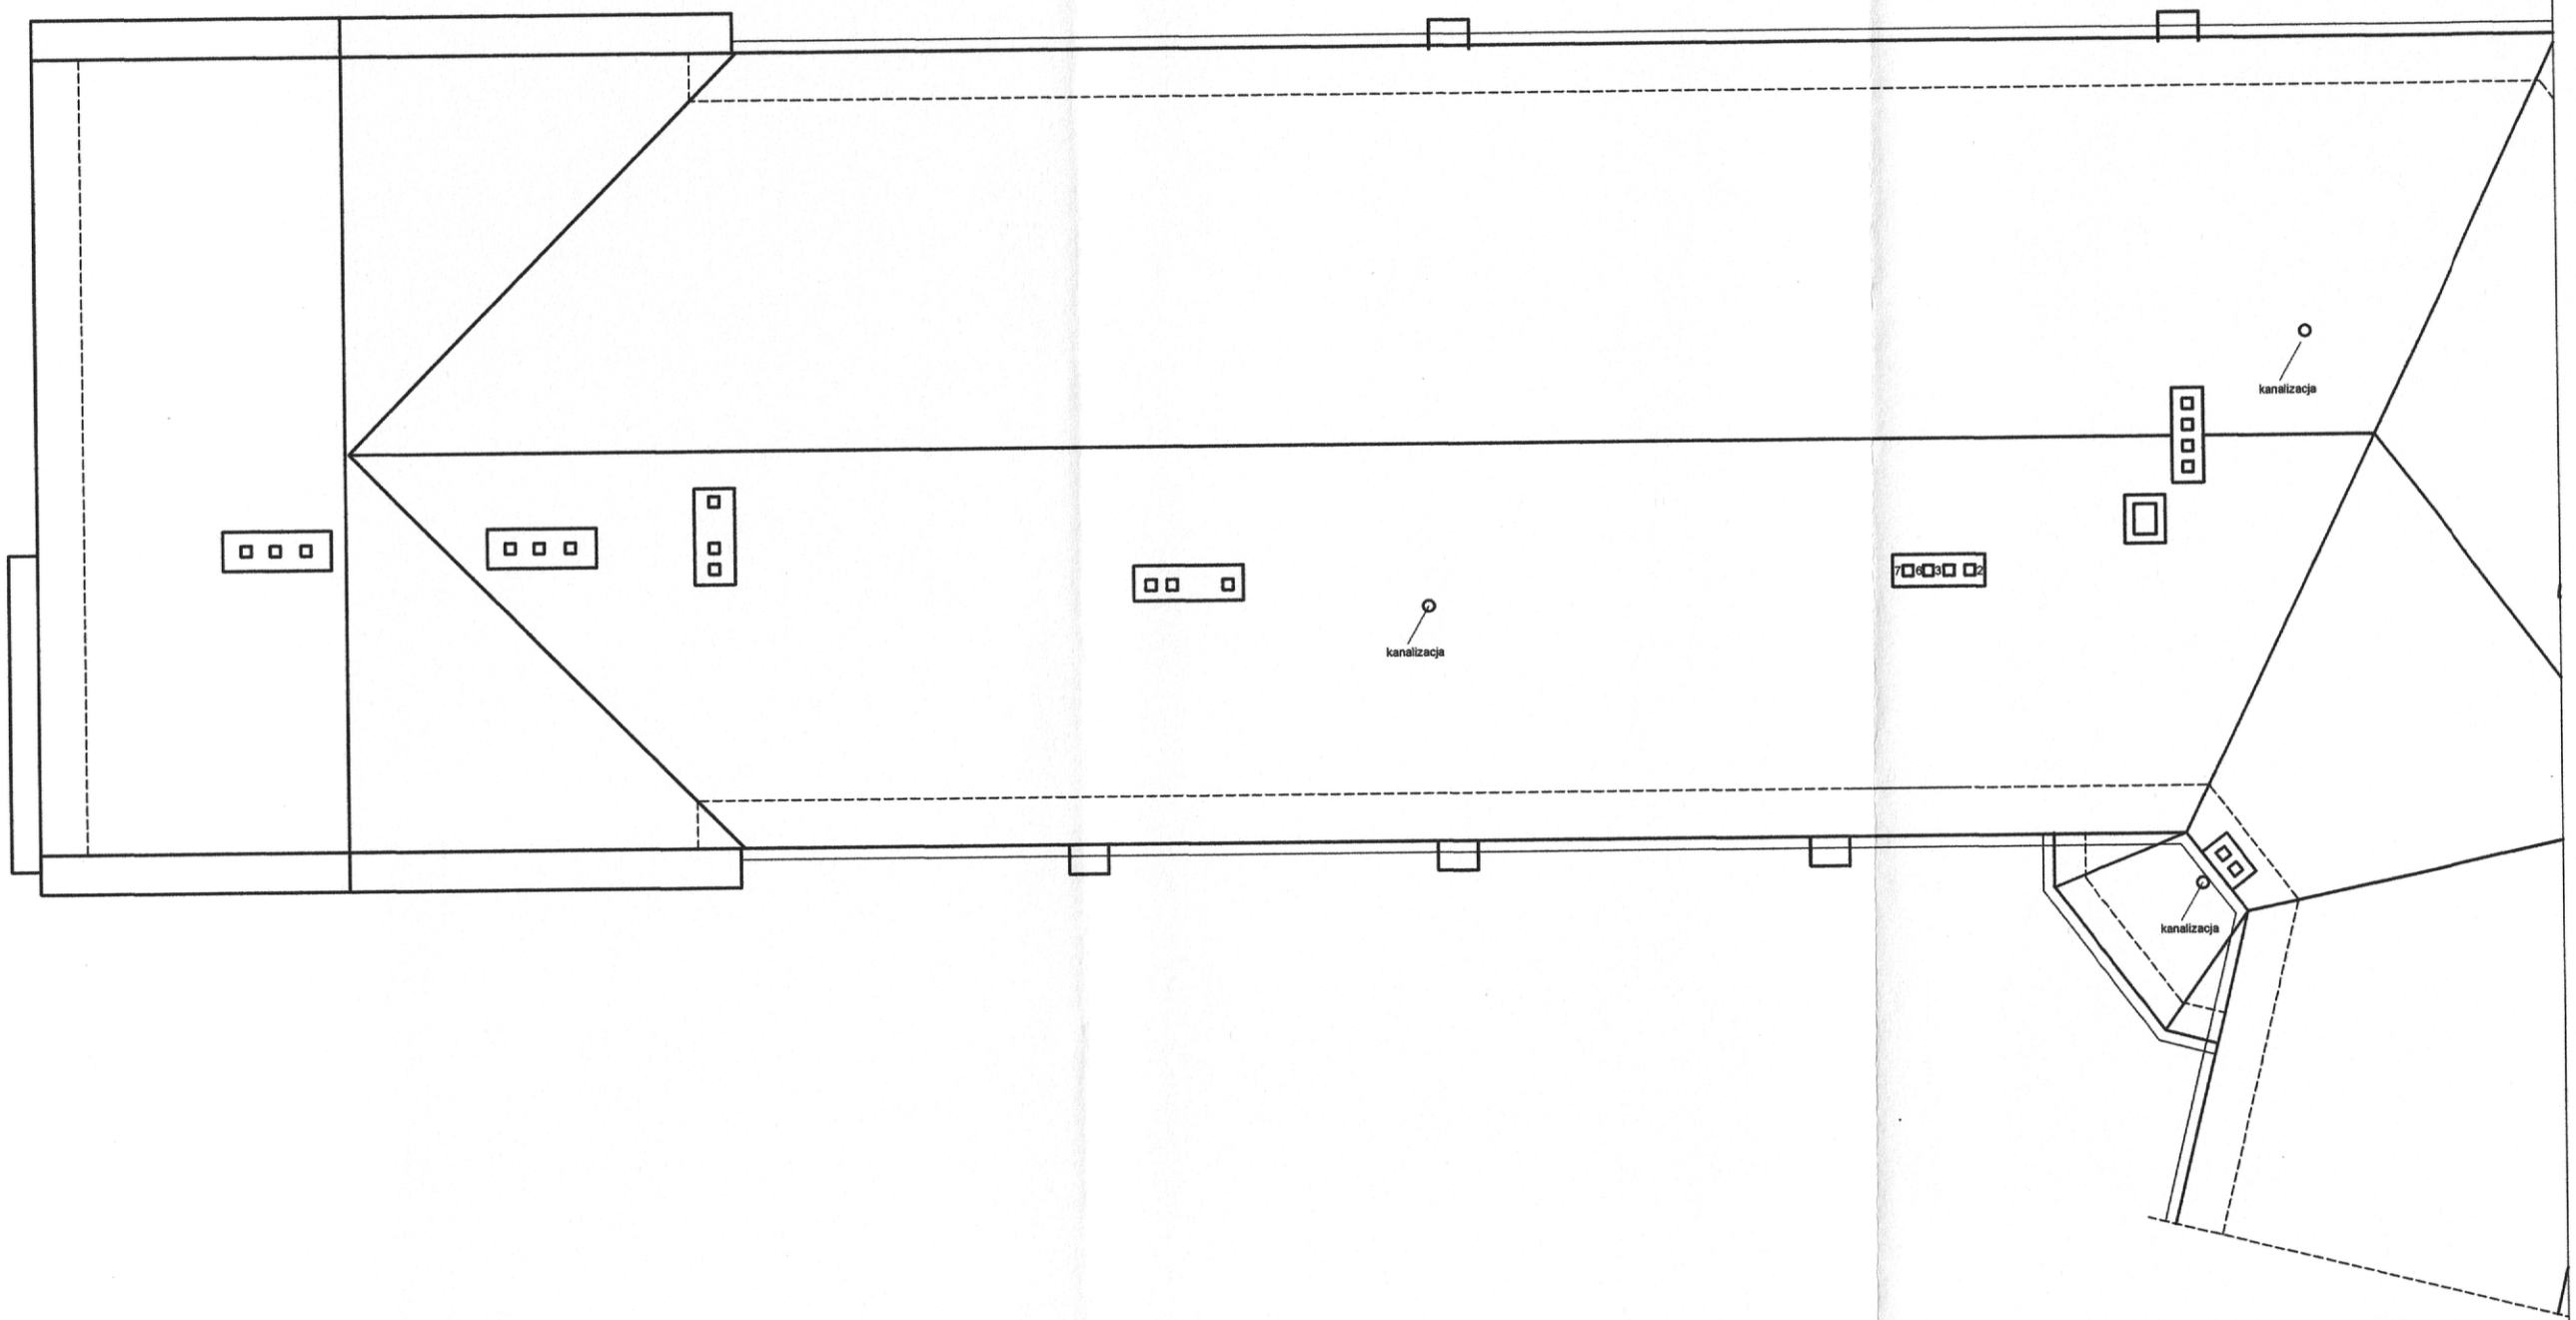

PRACOWNIA PROJEKTOWO-USŁUGOWA architekt Joanna Gołata
ul.Galla Anonima 11/12 85-790 Bydgoszcz, tel. 52 374 07 03, 600 809 826, e-mail jgarch@tlen.pl

NAZWA RYSUNKU: **INWENTARYZACJA RZUT DACHU**

NAZWA INWESTYCJI :	ZMIANA SPOSOBU UŻYTKOWANIA POMIESZCZEŃ PIWNICZNYCH (KUCHNI I STOŁÓWKI) NA POMIESZCZENIA LABORATORYJNE Z PRZESTRZENIĄ DYDAKTYCZNĄ ORAZ WYPOSAŻENIE PRACOWNI KOMPUTEROWEJ (SALI NR 31 NA II PIĘTRZE) W INSTALACJĘ WENTYLACJI MECHANICZNEJ W BUDYNKU DYDAKTYCZNYM PRZY PL. KOŚCIELECKICH 8 W BYDGOSZCZY		SKALA: 1:50
ADRES:	DZIAŁKI NR 88/1 OBR.108 PL.KOŚCIELECKICH 8 BYDGOSZCZ		NR RYS.: In-6
INWESTOR:	UNIWERSYTET KAZIMIERZA WIELKIEGO W BYDGOSZCZY		
BRANŻA:	ARCHITEKTURA	DATA:	02.2018
STADIUM:	PROJEKT ~~BUDOWLANY~~ *WYKONAWCZY*	PODPIS	
PROJEKTANT:	mgr inż. arch. JOANNA GOŁATA NR UPRAWNIEŃ BUD. W SPECJALNOŚCI ARCHITEKTONICZNEJ BEZ OGRANICZEŃ NR GPKG-I-7342-23/96		
SPRAWDZAJĄCY:	mgr inż. arch. KRZYSZTOF ŁUKANOWSKI NR UPRAWNIEŃ BUD. W SPECJALNOŚCI ARCHITEKTONICZNEJ BEZ OGRANICZEŃ NR RGPI-V-7342-70/97		

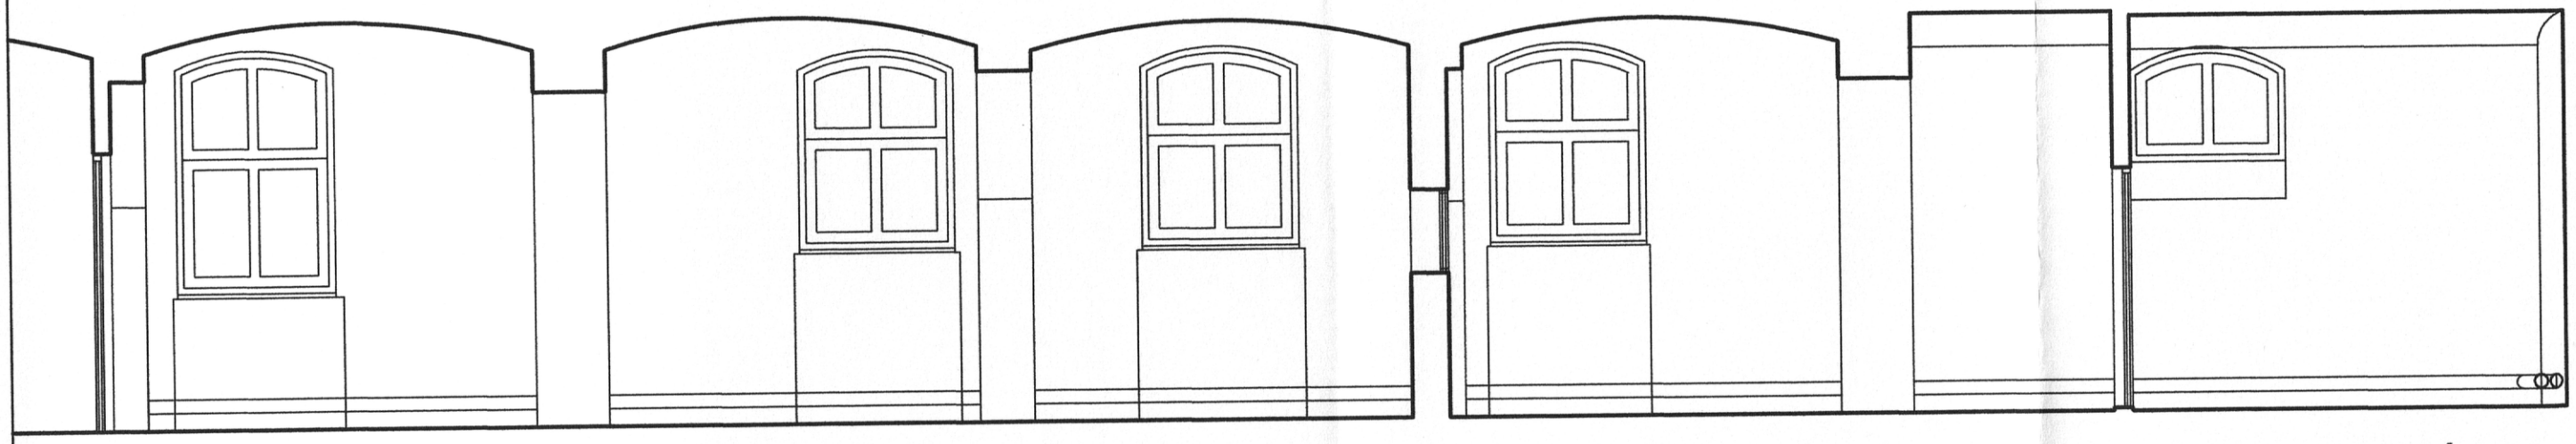

PRZEKRÓJ A-A

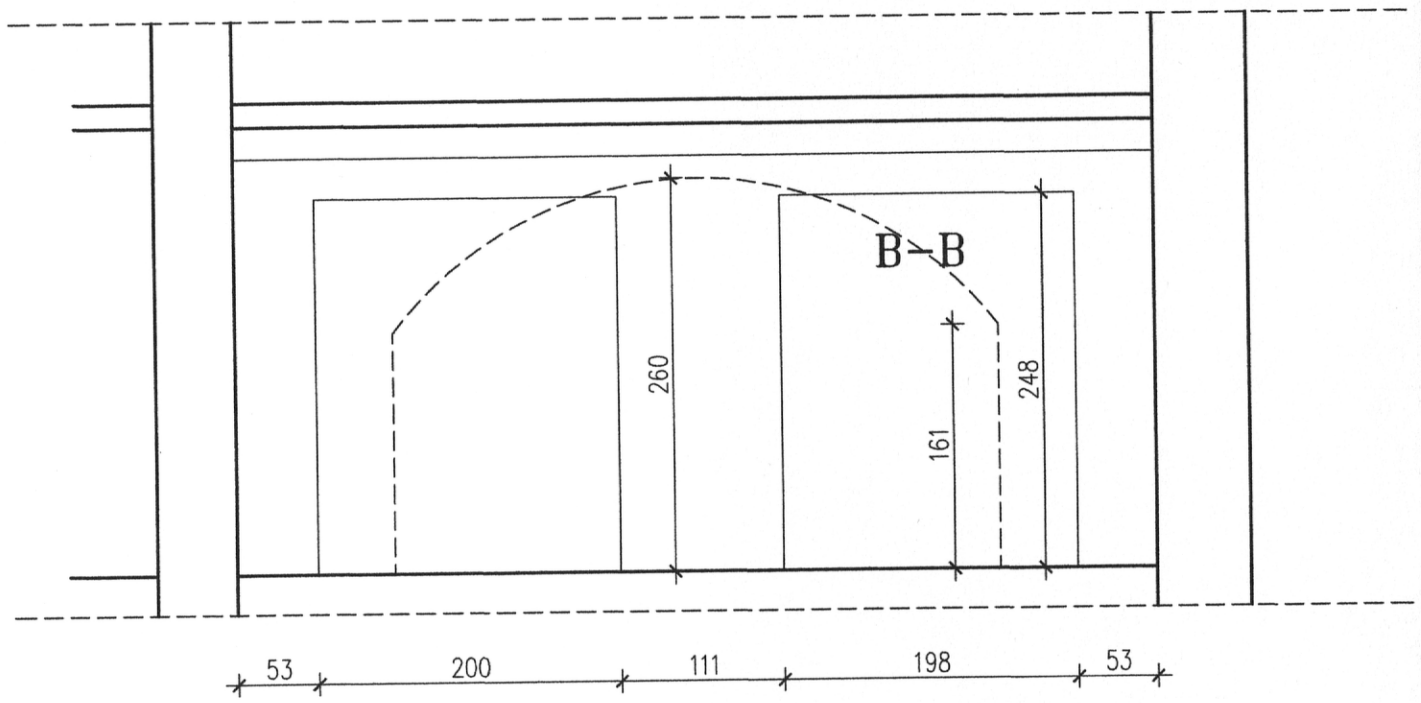

PRZEKRÓJ C-C

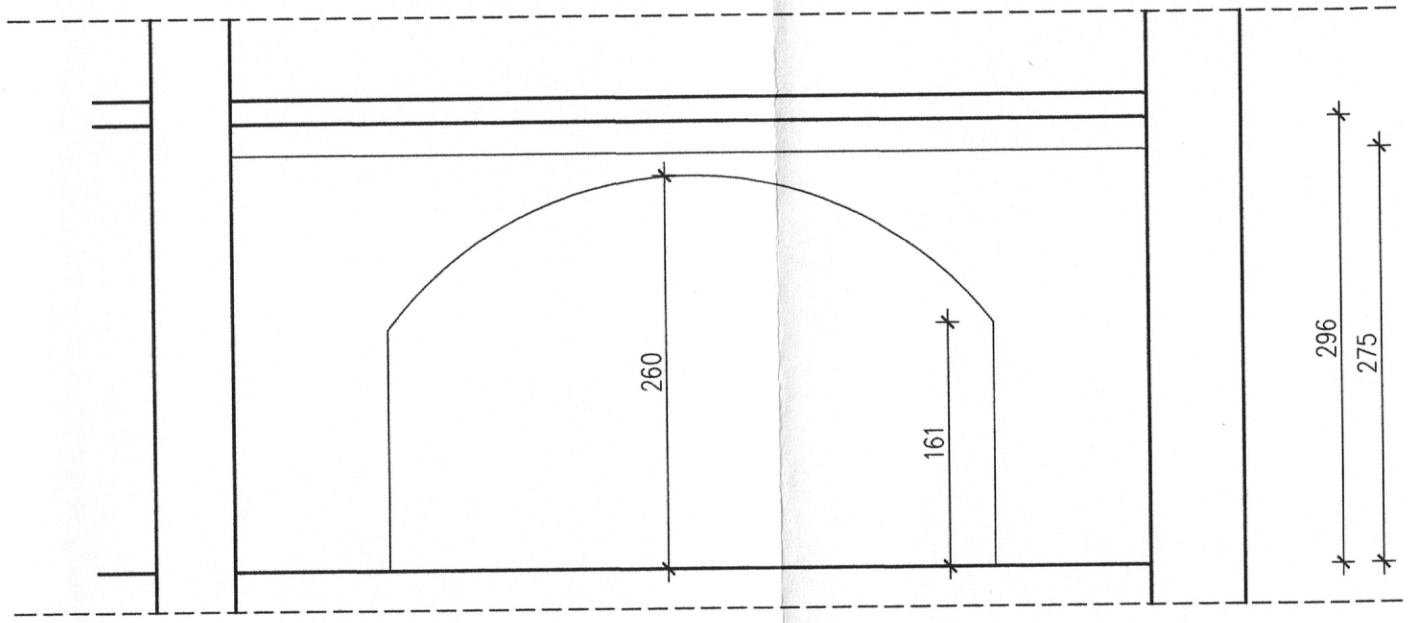

PRZEKRÓJ B-B

PRACOWNIA PROJEKTOWO-USŁUGOWA architekt Joanna Gołata

ul.Galla Anonima 11/12 85-790 Bydgoszcz, tel. 52 374 07 03, 600 809 826, e-mail jgarch@tlen.pl

NAZWA RYSUNKU:	INWENTARYZACJA PIWNICA PRZEKROJE A-A, B-B, C-C		
ZADANIE:	ZMIANA SPOSOBU UŻYTKOWANIA POMIESZCZEŃ PIWNICZNYCH (KUCHNI I STOŁÓWKI) W BUDYNKU DYDAKTYCZNYM PRZY PL. KOŚCIELECKICH 8 NA POMIESZCZENIA LABORATORYJNE Z PRZESTRZENIĄ DYDAKTYCZNĄ		SKALA: 1:50
ADRES:	DZIAŁKI NR 88/1 OBR.108 PL.KOŚCIELECKICH 8 BYDGOSZCZ		NR RYS.:
INWESTOR:	UNIWERSYTET KAZIMIERZA WIELKIEGO W BYDGOSZCZY		In-7
BRANŻA:	ARCHITEKTURA	DATA:	02.2018
STADIUM:	PROJEKT ~~BUDOWLANY~~ *WYKONAWCZY*	PODPIS	
PROJEKTANT:	mgr inż. arch. JOANNA GOŁATA NR UPRAWNIEŃ BUD. W SPECJALNOŚCI ARCHITEKTONICZNEJ BEZ OGRANICZEŃ NR GPKG-I-7342-23/96		
SPRAWDZAJĄCY:	mgr inż. arch. KRZYSZTOF ŁUKANOWSKI NR UPRAWNIEŃ BUD. W SPECJALNOŚCI ARCHITEKTONICZNEJ BEZ OGRANICZEŃ NR RGPI-V-7342-70/97		