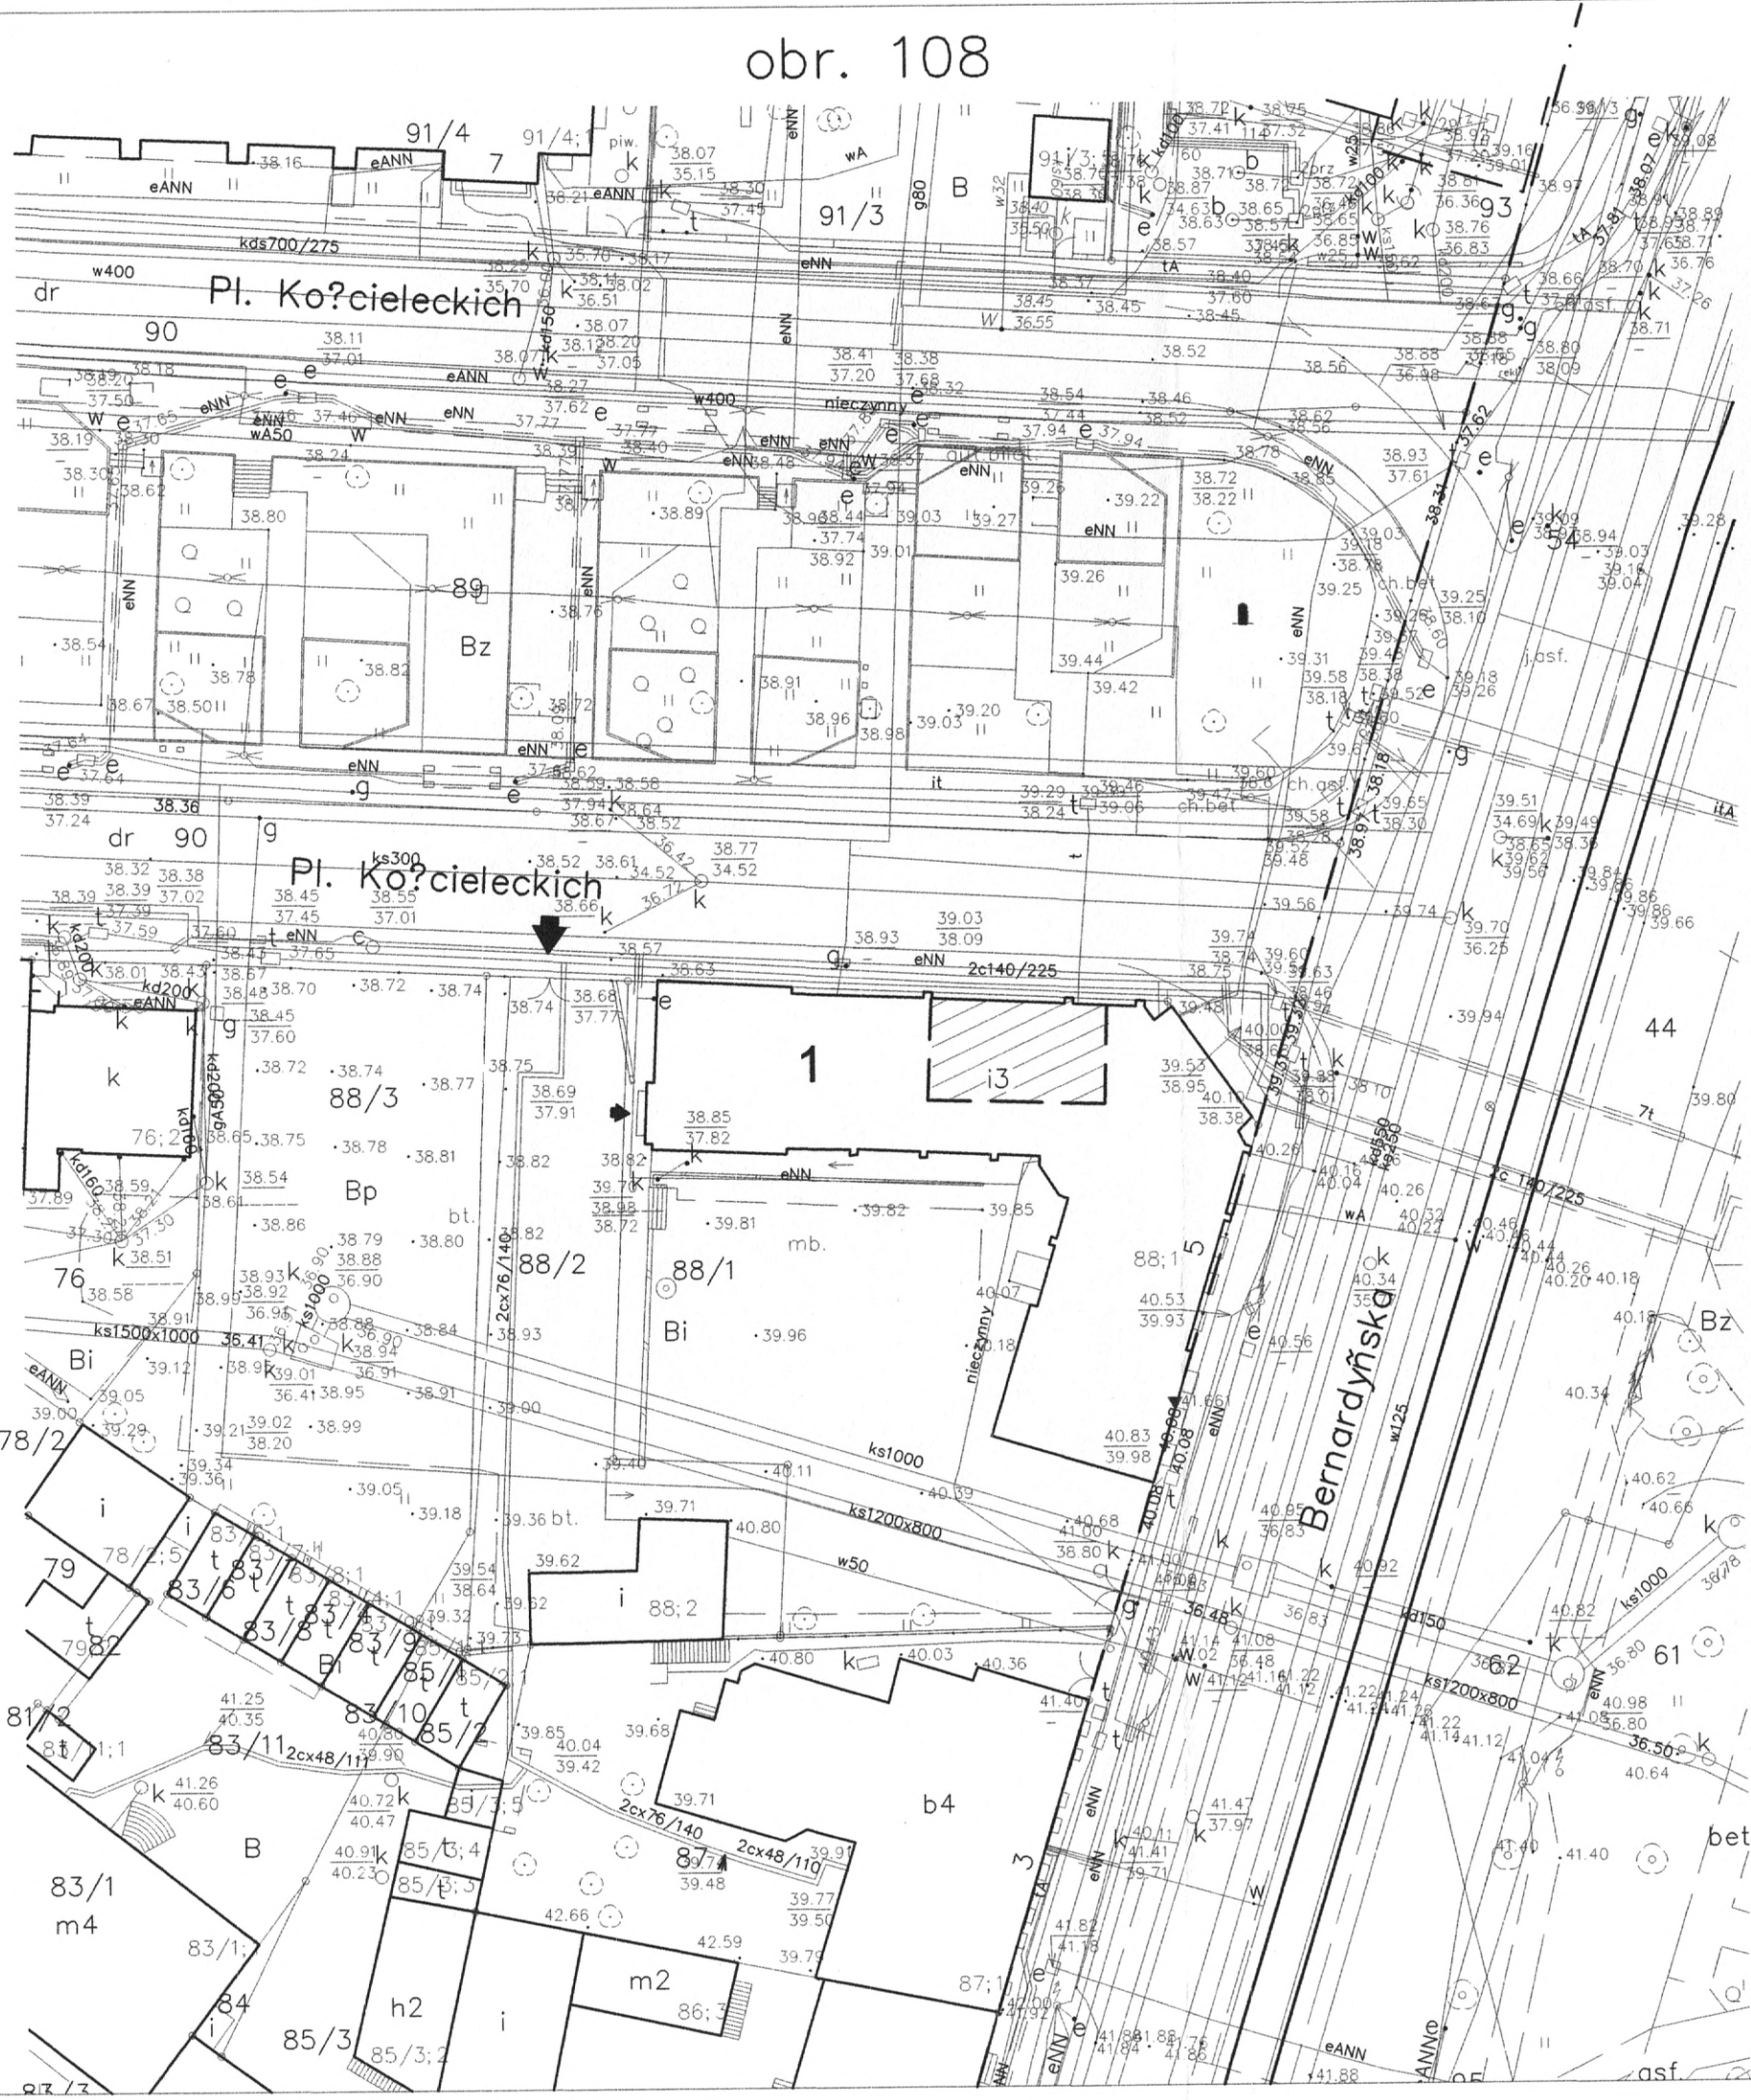


MIEJSKA PRACOWNIA GEODEZYJNA
w BYDGOSZCZY

MAPA zasadnicza
m. Bydgoszcz
PUWG 2000 s.6 uk?. odnies. Amsterdam

MPG.D.417.0361.2018

Bydgoszcz, dnia 26-02-2018 r.

Wykona?:

Leszek Cie?lak

## OZNACZENIA:

| | |
|---|---|
| 1 | ISTNIEJĄCY BUDYNEK PODLEGAJĄCY OPRACOWANIU |
| ▸ | ISTNIEJĄCE WEJŚCIE DO BUDYNKU |
| ▶ | ISTNIEJĄCY WJAZD NA DZIAŁKĘ |
| | POMIESZCZENIA PIWNICZNE PODLEGAJĄCE ZMIANIE SPOSOBU UŻYTKOWANIA |

PRACOWNIA PROJEKTOWO-USŁUGOWA — architekt Joanna Gołata
ul.Galla Anonima 11/12 85-790 Bydgoszcz, tel. 52 374 07 03, 600 809 826, e-mail jgarch@tlen.pl

NAZWA RYSUNKU: **PLAN SYTUACYJNY**

| | | | |
|---|---|---|---|
| NAZWA INWESTYCJI : | ZMIANA SPOSOBU UŻYTKOWANIA POMIESZCZEŃ PIWNICZNYCH (KUCHNI I STOŁÓWKI) NA POMIESZCZENIA LABORATORYJNE Z PRZESTRZENIĄ DYDAKTYCZNĄ ORAZ WYPOSAŻENIE PRACOWNI KOMPUTEROWEJ (SALI NR 31 NA II PIĘTRZE) W INSTALACJĘ WENTYLACJI MECHANICZNEJ W BUDYNKU DYDAKTYCZNYM PRZY PL. KOŚCIELECKICH 8 W BYDGOSZCZY | | SKALA: 1:50 |
| ADRES: | DZIAŁKI NR 88/1 OBR.108 PL.KOŚCIELECKICH 8 BYDGOSZCZ | | NR RYS.: PS-1 |
| INWESTOR: | UNIWERSYTET KAZIMIERZA WIELKIEGO W BYDGOSZCZY | | |
| BRANŻA: | ARCHITEKTURA | DATA: | 03.2018 |
| STADIUM: | PROJEKT ~~BUDOWLANY~~ WYKONAWCZY | PODPIS | |
| PROJEKTANT: | mgr inż. arch. JOANNA GOŁATA NR UPRAWNIEŃ BUD. W SPECJALNOŚCI ARCHITEKTONICZNEJ BEZ OGRANICZEŃ NR GPKG-I-7342-23/96 | | |
| SPRAWDZAJĄCY: | mgr inż. arch. KRZYSZTOF ŁUKANOWSKI NR UPRAWNIEŃ BUD. W SPECJALNOŚCI ARCHITEKTONICZNEJ BEZ OGRANICZEŃ NR RGPI-V-7342-70/97 | | |

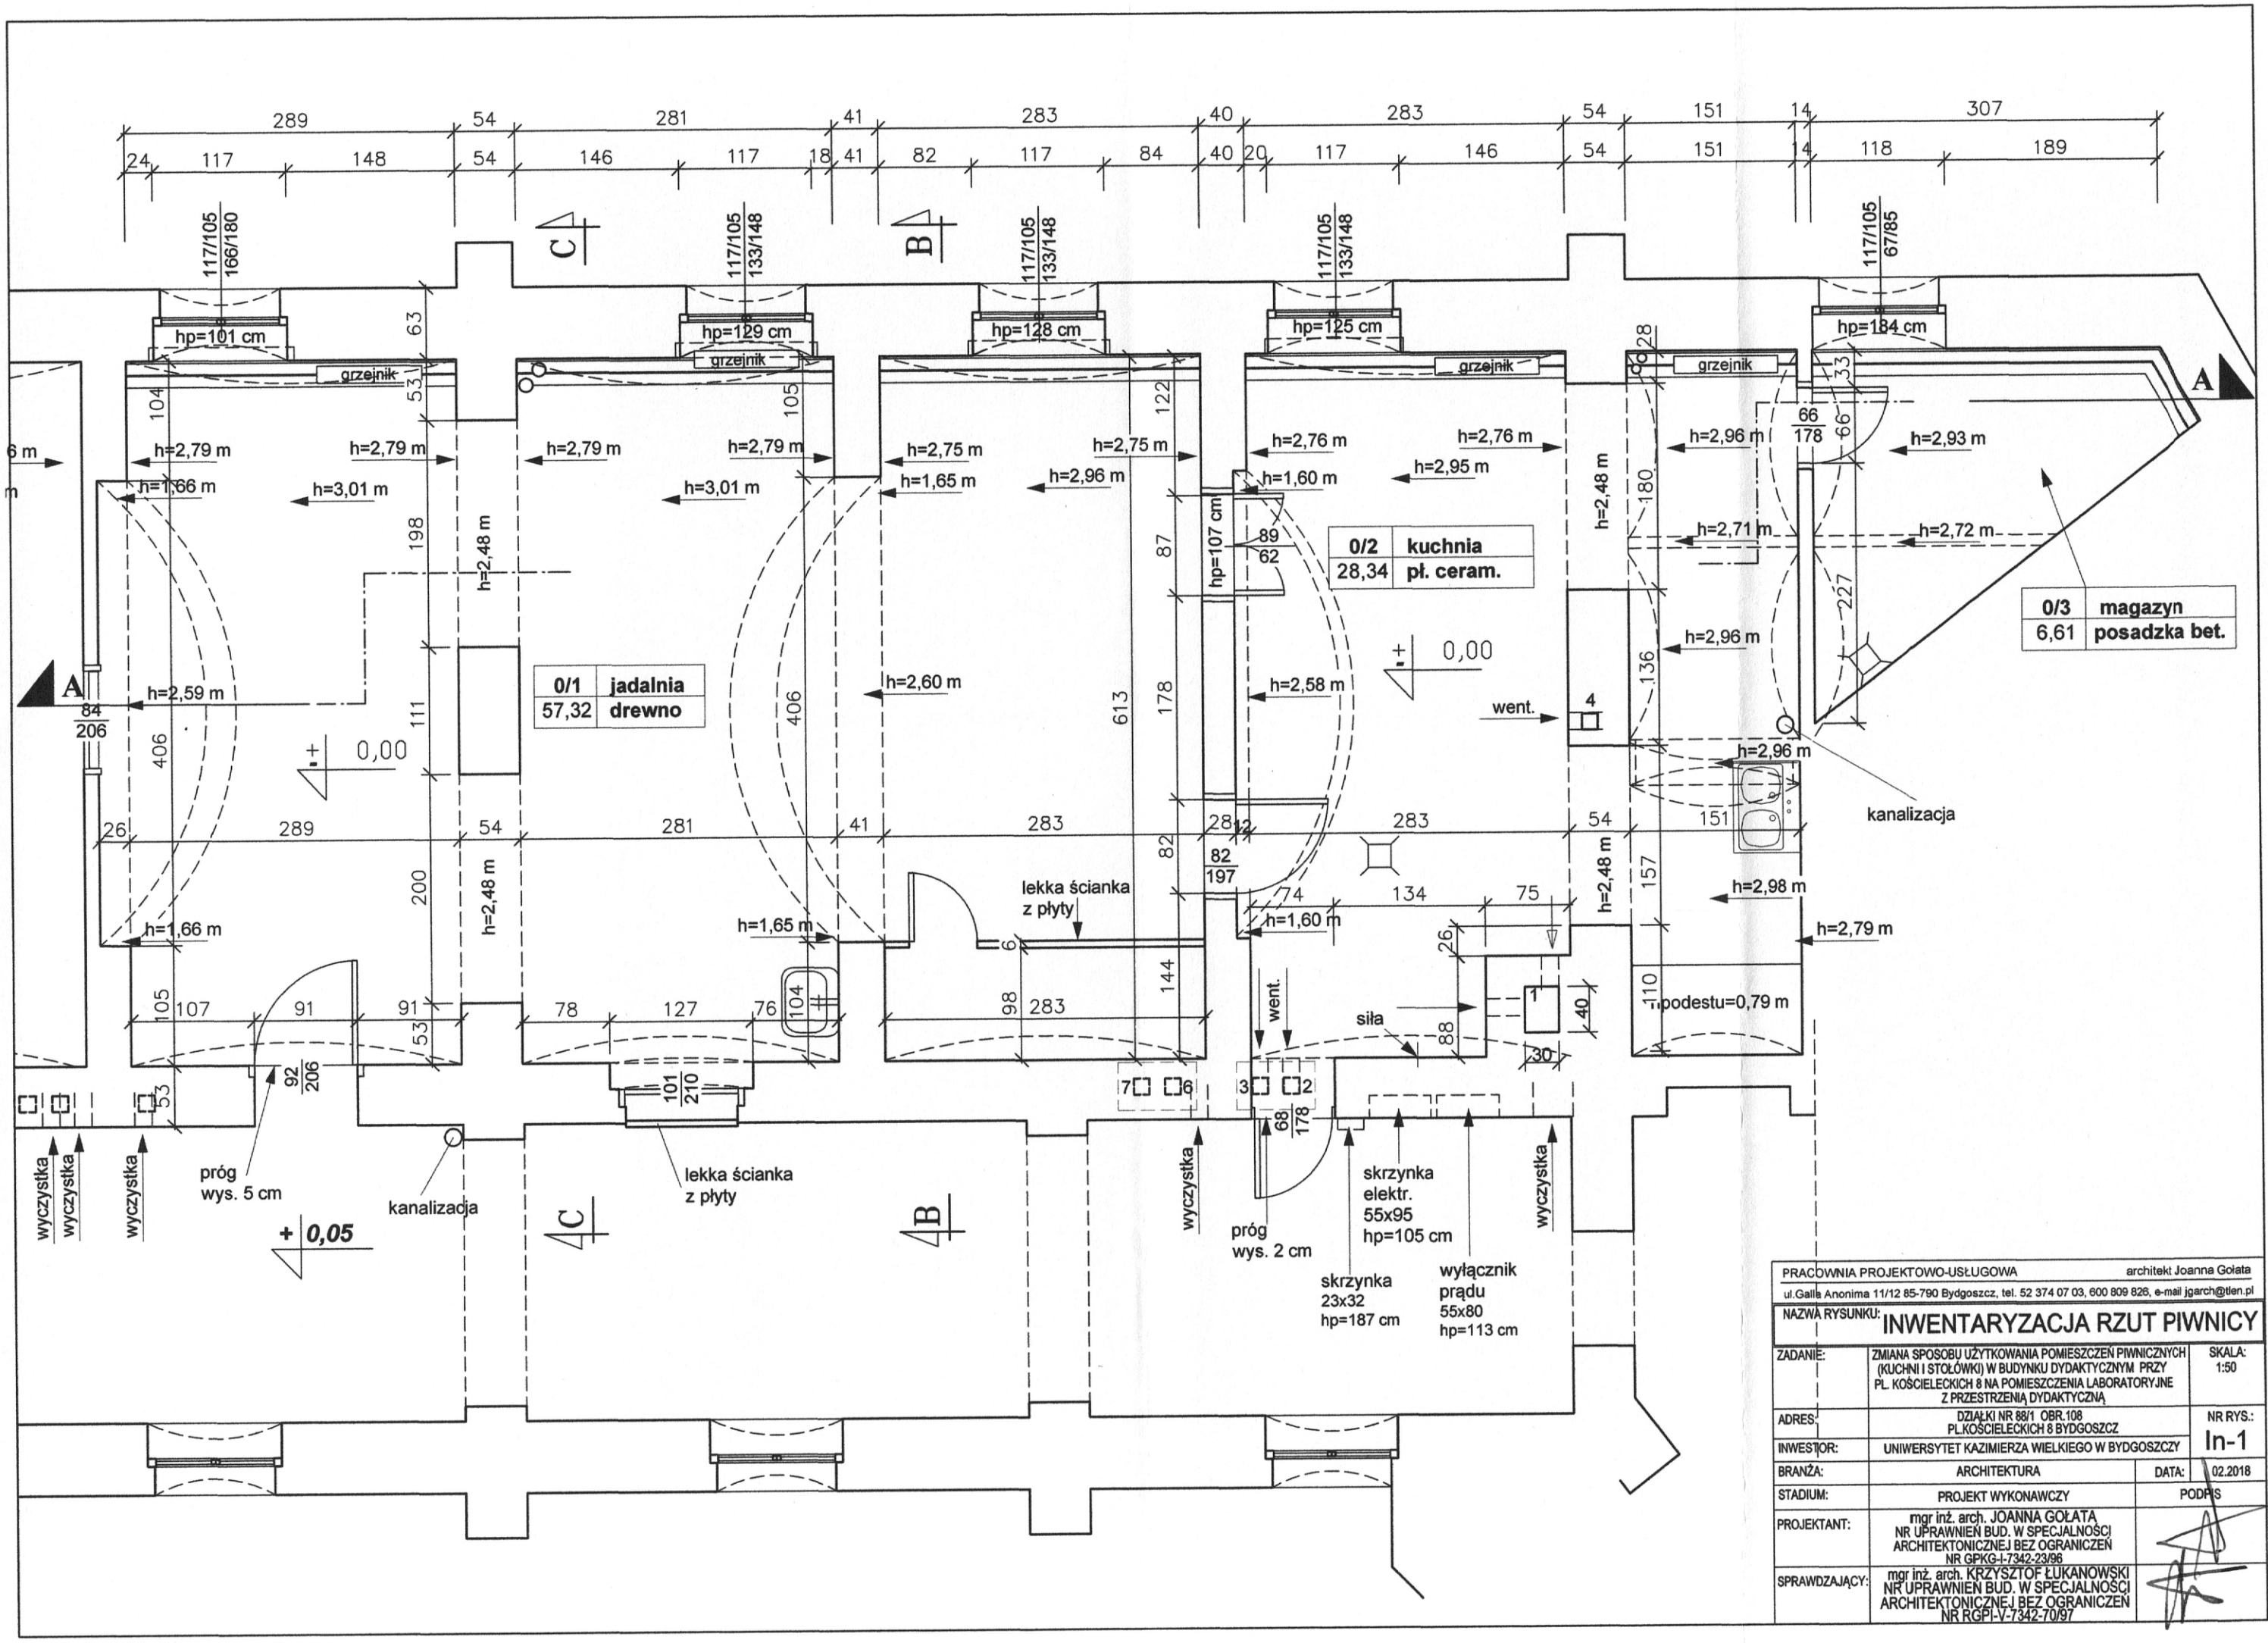


PRACOWNIA PROJEKTOWO-USŁUGOWA architekt Joanna Gołata
ul.Galla Anonima 11/12 85-790 Bydgoszcz, tel. 52 374 07 03, 600 809 826, e-mail jgarch@tlen.pl

| | | |
|---|---|---|
| NAZWA RYSUNKU: | INWENTARYZACJA RZUT PIWNICY | |
| ZADANIE: | ZMIANA SPOSOBU UŻYTKOWANIA POMIESZCZEŃ PIWNICZNYCH (KUCHNI I STOŁÓWKI) W BUDYNKU DYDAKTYCZNYM PRZY PL. KOŚCIELECKICH 8 NA POMIESZCZENIA LABORATORYJNE Z PRZESTRZENIĄ DYDAKTYCZNĄ | SKALA: 1:50 |
| ADRES: | DZIAŁKI NR 88/1 OBR.108 PL.KOŚCIELECKICH 8 BYDGOSZCZ | NR RYS.: In-1 |
| INWESTOR: | UNIWERSYTET KAZIMIERZA WIELKIEGO W BYDGOSZCZY | |
| BRANŻA: | ARCHITEKTURA | DATA: 02.2018 |
| STADIUM: | PROJEKT WYKONAWCZY | PODPIS |
| PROJEKTANT: | mgr inż. arch. JOANNA GOŁATA NR UPRAWNIEŃ BUD. W SPECJALNOŚCI ARCHITEKTONICZNEJ BEZ OGRANICZEŃ NR GPKG-I-7342-23/96 | |
| SPRAWDZAJĄCY: | mgr inż. arch. KRZYSZTOF ŁUKANOWSKI NR UPRAWNIEŃ BUD. W SPECJALNOŚCI ARCHITEKTONICZNEJ BEZ OGRANICZEŃ NR RGPI-V-7342-70/97 | |

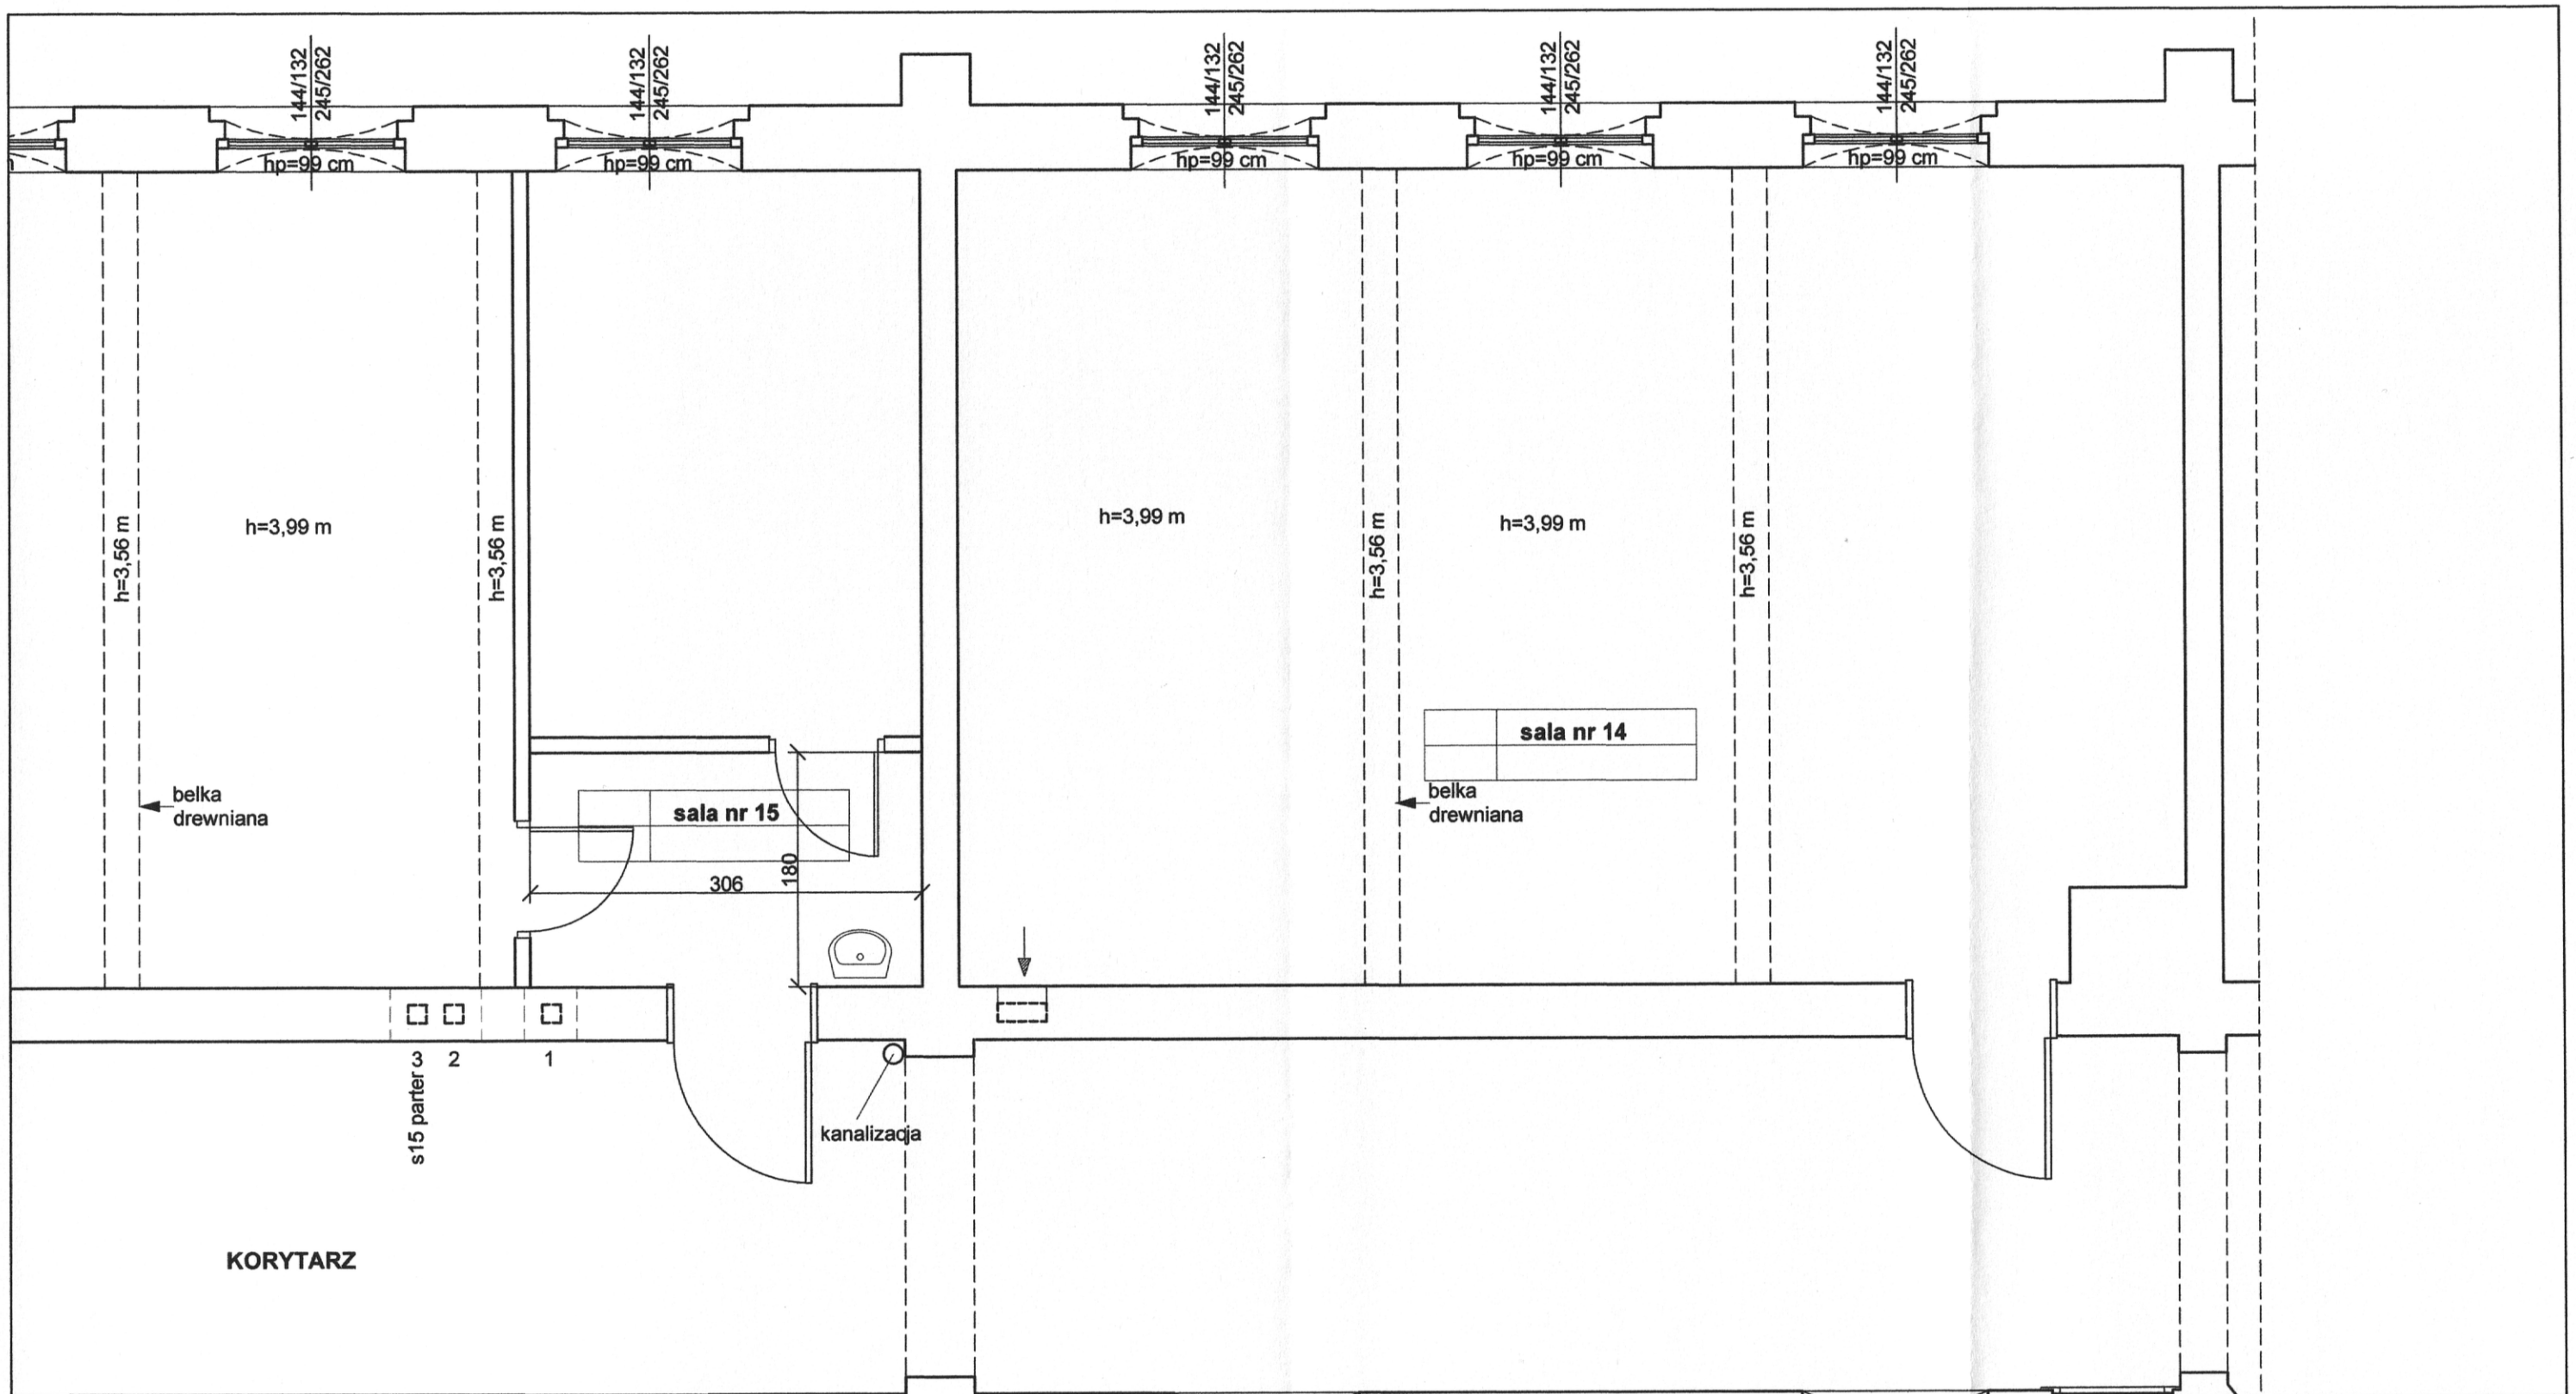


PRACOWNIA PROJEKTOWO-USŁUGOWA architekt Joanna Gołata

ul.Gaja Anonima 11/12 85-790 Bydgoszcz, tel. 52 374 07 03, 600 809 826, e-mail jgarch@tlen.pl

NAZWA RYSUNKU:

# INWENTARYZACJA RZUT PARTERU

| | | |
|---|---|---|
| NAZWA INWESTYCJI : | ZMIANA SPOSOBU UŻYTKOWANIA POMIESZCZEŃ PIWNICZNYCH (KUCHNI I STOŁÓWKI) NA POMIESZCZENIA LABORATORYJNE Z PRZESTRZENIĄ DYDAKTYCZNĄ ORAZ WYPOSAŻENIE PRACOWNI KOMPUTEROWEJ (SALI NR 31 NA II PIĘTRZE) W INSTALACJĘ WENTYLACJI MECHANICZNEJ W BUDYNKU DYDAKTYCZNYM PRZY PL. KOŚCIELECKICH 8 W BYDGOSZCZY | SKALA: 1:50 |
| ADRES: | DZIAŁKI NR 88/1 OBR.108 PL.KOŚCIELECKICH 8 BYDGOSZCZ | NR RYS.: In-2 |
| INWESTOR: | UNIWERSYTET KAZIMIERZA WIELKIEGO W BYDGOSZCZY | |
| BRANŻA: | ARCHITEKTURA | DATA: 02.2018 |
| STADIUM: | PROJEKT ~~BUDOWLANY~~ WYKONAWCZY | PODPIS |
| PROJEKTANT: | mgr inż. arch. JOANNA GOŁATA NR UPRAWNIEŃ BUD. W SPECJALNOŚCI ARCHITEKTONICZNEJ BEZ OGRANICZEŃ NR GPKG-I-7342-23/96 | |
| SPRAWDZAJĄCY: | mgr inż. arch. KRZYSZTOF ŁUKANOWSKI NR UPRAWNIEŃ BUD. W SPECJALNOŚCI ARCHITEKTONICZNEJ BEZ OGRANICZEŃ NR RGPI-V-7342-70/97 | |

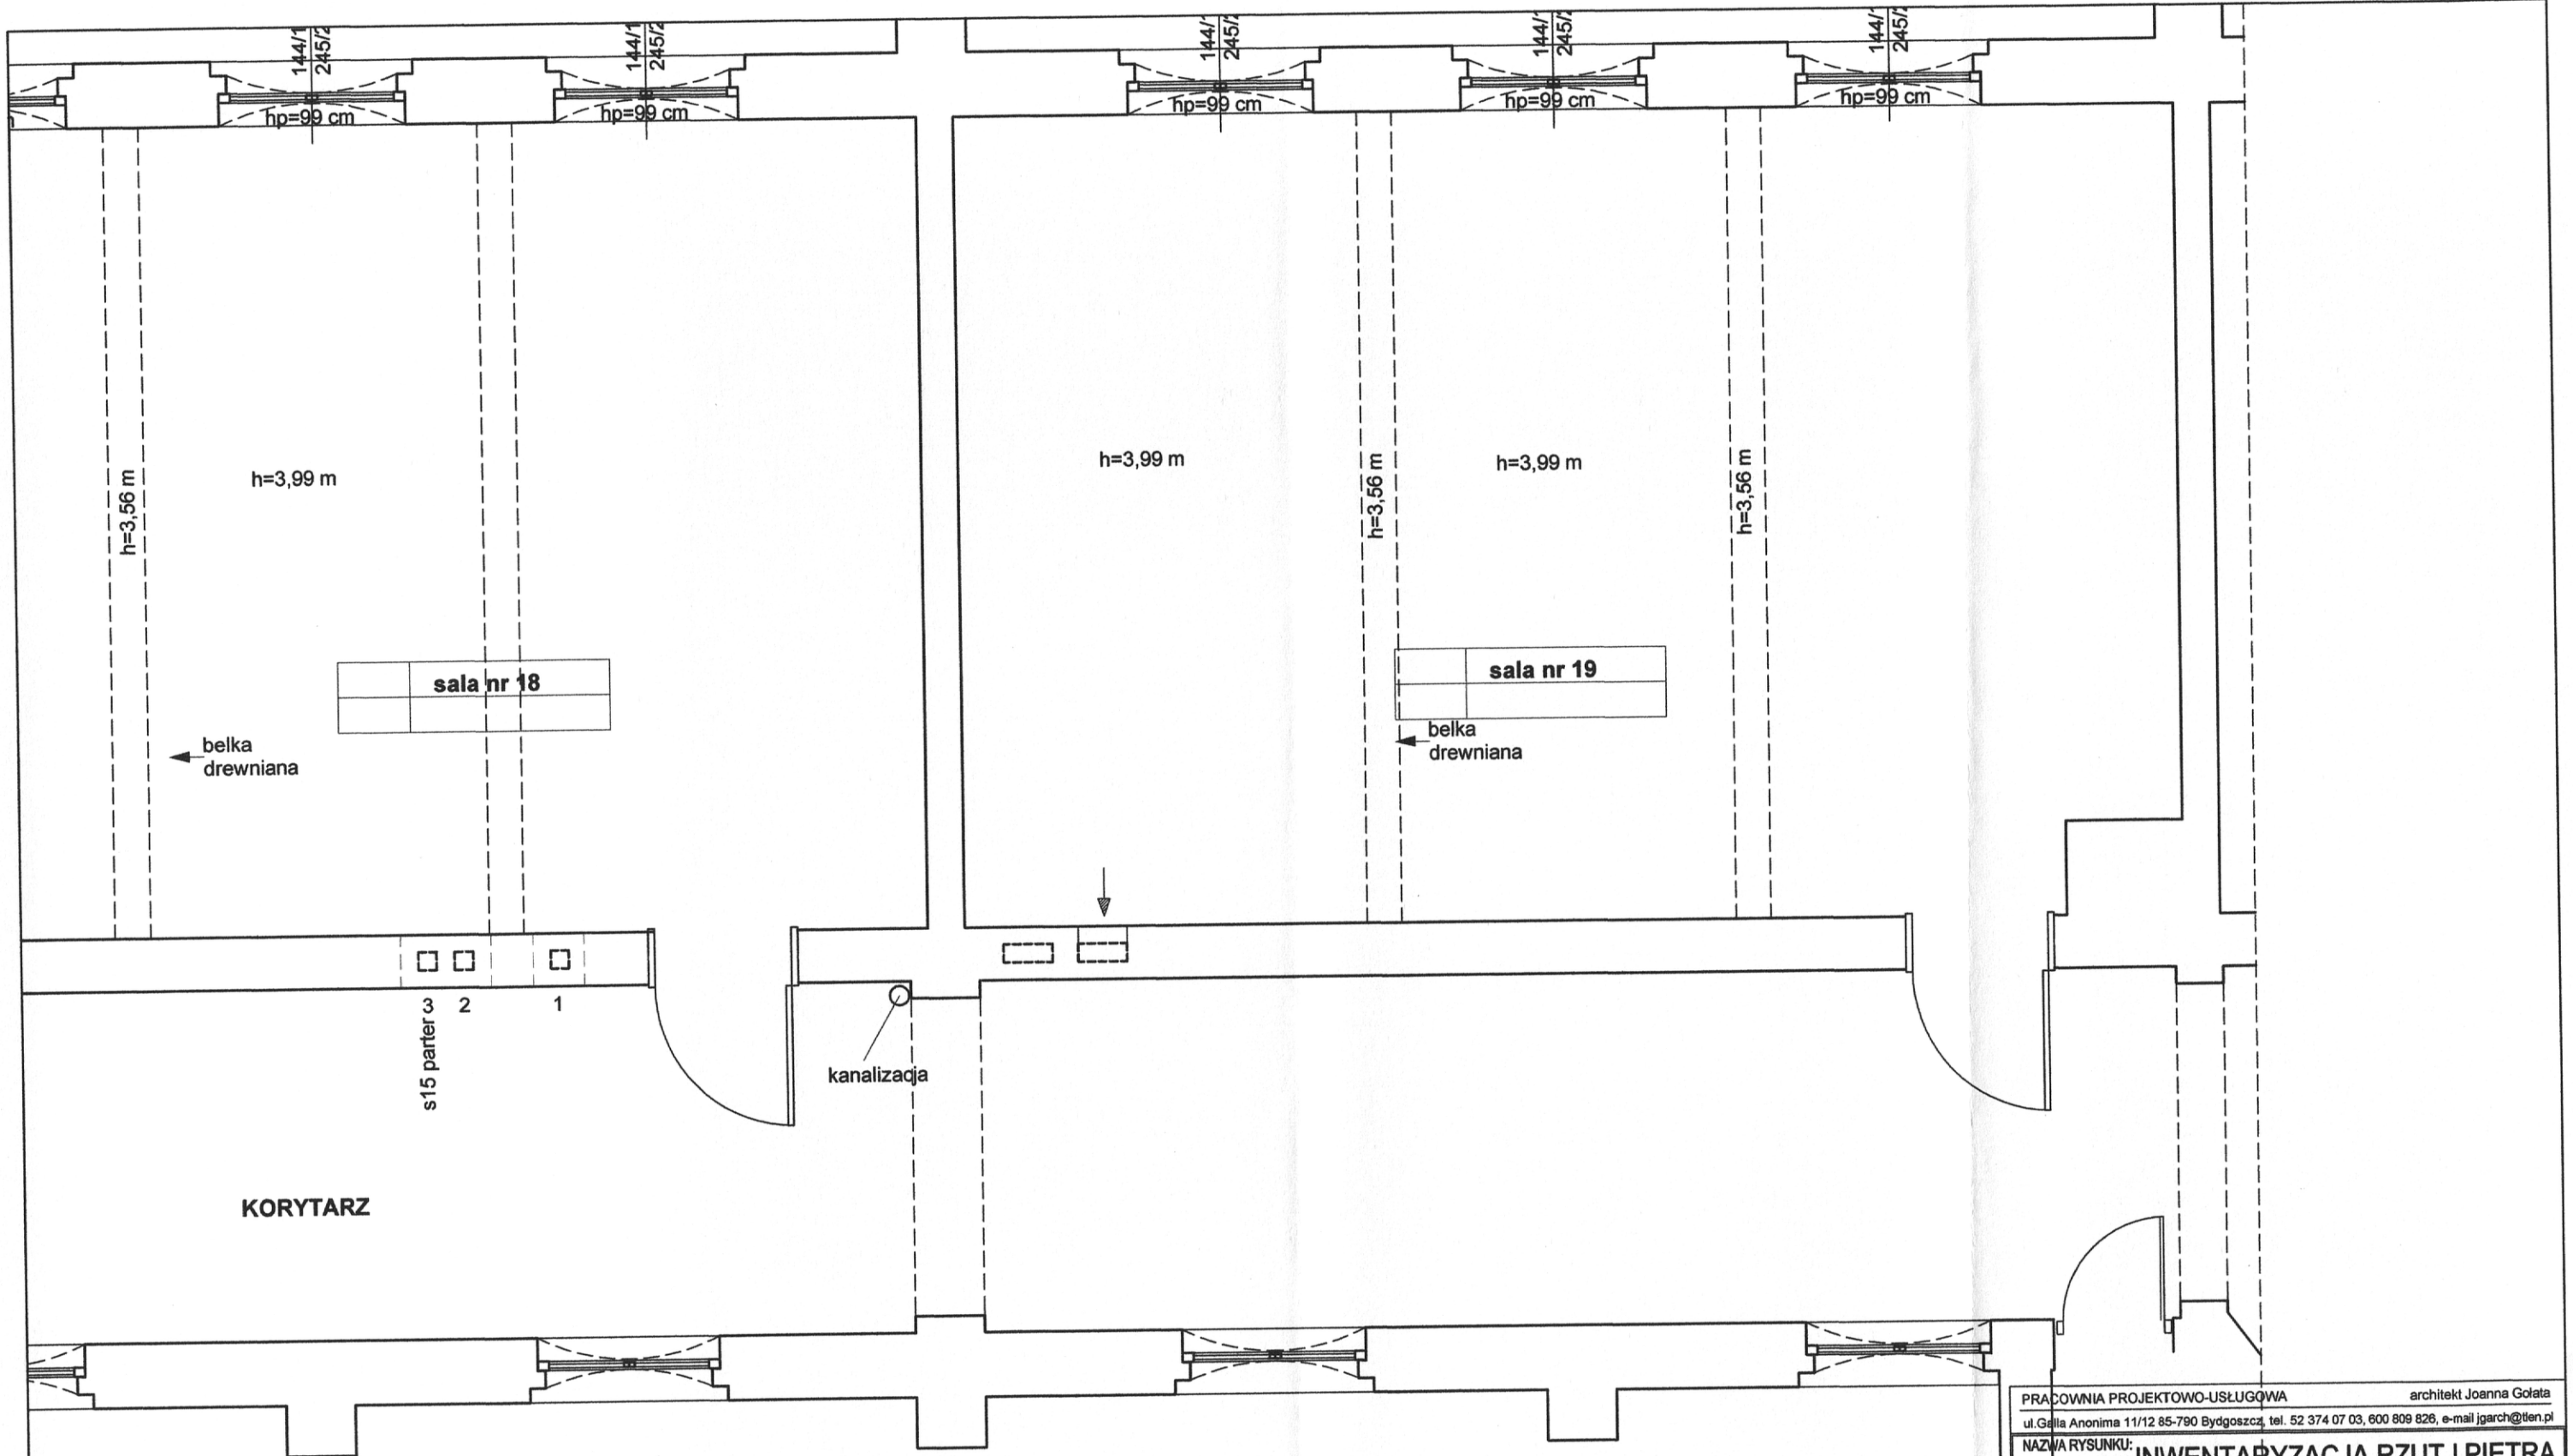


PRACOWNIA PROJEKTOWO-USŁUGOWA architekt Joanna Gołata

ul.Galla Anonima 11/12 85-790 Bydgoszcz, tel. 52 374 07 03, 600 809 826, e-mail jgarch@tlen.pl

NAZWA RYSUNKU: **INWENTARYZACJA RZUT I PIĘTRA**

| | | |
|---|---|---|
| NAZWA INWESTYCJI : | ZMIANA SPOSOBU UŻYTKOWANIA POMIESZCZEŃ PIWNICZNYCH (KUCHNI I STOŁÓWKI) NA POMIESZCZENIA LABORATORYJNE Z PRZESTRZENIĄ DYDAKTYCZNĄ ORAZ WYPOSAŻENIE PRACOWNI KOMPUTEROWEJ (SALI NR 31 NA II PIĘTRZE) W INSTALACJĘ WENTYLACJI MECHANICZNEJ W BUDYNKU DYDAKTYCZNYM PRZY PL. KOŚCIELECKICH 8 W BYDGOSZCZY | SKALA: 1:50 |
| ADRES: | DZIAŁKI NR 88/1 OBR.108 PL.KOŚCIELECKICH 8 BYDGOSZCZ | NR RYS.: In-3 |
| INWESTOR: | UNIWERSYTET KAZIMIERZA WIELKIEGO W BYDGOSZCZY | |
| BRANŻA: | ARCHITEKTURA | DATA: 02.2018 |
| STADIUM: | PROJEKT ~~BUDOWLANY~~ WYKONAWCZY | PODPIS |
| PROJEKTANT: | mgr inż. arch. JOANNA GOŁATA NR UPRAWNIEŃ BUD. W SPECJALNOŚCI ARCHITEKTONICZNEJ BEZ OGRANICZEŃ NR GPKG-I-7342-23/96 | |
| SPRAWDZAJĄCY: | mgr inż. arch. KRZYSZTOF ŁUKANOWSKI NR UPRAWNIEŃ BUD. W SPECJALNOŚCI ARCHITEKTONICZNEJ BEZ OGRANICZEŃ NR RGPI-V-7342-70/97 | |